

Projekt „ ÚSTÍ NAD ORLICÍ – KANALIZACE A ČOV “			
Změnový list		ZL č. 1A-84	
Část A: OZNÁMENÍ ZMĚNY			
Komu:	TEPVOS, spol. s r.o.	Datum:	17.9.2013
Odesláno/			
	předáno:		
Stavební objekt (provozní soubor):	SO 1.14 – Stoky BD, BF, BG - vložkování		
Odkazy:	na specifikaci:		
	na výkresy:	Projektová dokumentace změny - RDS	
	na rozp. podklady:	Výkaz výměr změny	
	na jinou část smlouvy:		

ZMĚNA – popis změny:

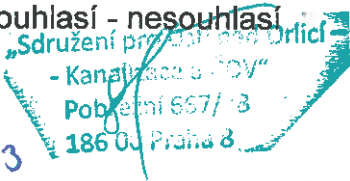
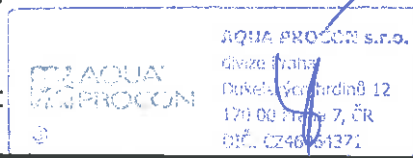
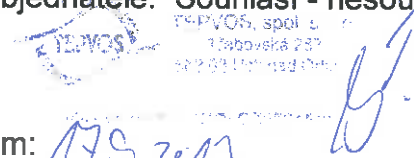
Popis změny: Stoka BD - vložkování – z důvodu nepředvídatelné změny profilu stoky ve vložkovaném úseku stoky BD mezi RŠ BD10 a BD 11 bude nutné vložit novou revizní šachtu BD 10a.

Součástí oznámení změny je: 1) Zápis v DVMP
 2) Stanovisko projektanta
 3) Zákres změn do PD
 4) Propočet nejvyššího cenového dopadu změny =
60 723,83 Kč bez DPH

Oznámení vydává: Sdružení „ Ústí nad Orlicí – kanalizace a ČOV “

Potvrzením oznámení změny uděluje objednatel pokyn pro fyzické provedení změny.

Vyjádření dotčených:

Za zhotovitele: Souhlasí - nesouhlasí  Datum: 17.9.2013	Za projektanta: Souhlasí - nesouhlasí  Datum: 17.9.2013
Za správce stavby: Souhlasí – nesouhlasí :  Datum: 17.9.2013	Za objednatele: Souhlasí - nesouhlasí  Datum: 17.9.2013

90. ÚČS 1A SO 1.06 - STOKA P8

10.9.2013

NA ŽÁDOST ŽHOTOVITELE.

NA ZÁKLADĚ KOORDINACE S USTAVBOU ŽELEŽNIČNÍHO
URBU ÚSTÍ N/0 = "KORIDOR" BUDE UPRÁVENA TRASA
STOKY P8 SODPOZEMNÍM DO NOVĚ UYBUDOVANÉ
DEŠTOVÉ KANALIZACE. DN 400. V UL. J. MASÁKA.

ŽHOTOVITEL PŘEDLOŽÍ NÁVRH ŽC A REVIZI RPD.

ZA OBJEDNATELE

ZA SpS

ZA ŽHOTOVITELE

P. KNEŽP

P. ŠEVČÍK

P. PAULÍČ.

91. ÚČS 1A SO 1.14 STOKA BD RČ 10a BD

10.9.2013

NA ŽÁDOST ŽHOTOVITELE.

NA ZÁKLADĚ NEPŘEDVÍDATELNÉHO ZMĚNY PROFILU
STOKY V PRŮBĚHU ÚSEKU BD MEZI RČ BD 10-
BD 1A BUDE NUTNĚ USADIT REVIZNÍ ŠACHTU BD 10a.

ŽHOTOVITEL PŘEDLOŽÍ NÁVRH ŽC

ZA OBJEDNATELE

ZA SpS

ZA ŽHOTOVITELE

P. KNEŽP

P. ŠEVČÍK

P. PAULÍČ.



„Sdružení pro Ústí nad Orlicí-kanalizace a ČOV“
Pan Bronislav Hána
Pobřežní 667/78
186 00 Praha 8

Datum: 17.9.2013
Vyřizuje: Ing. Sana Bahor, 737 206 974

Věc : Ústí nad Orlicí – kanalizace a ČOV
1A – Ústí nad Orlicí - kanalizace
Stanovisko projektanta k ZL1A-84
SO 1.14 – Stoka BD -vložkování

Vážený pane,

na základě Vašeho požadavku Vám sdělujeme stanovisko projektanta k změně stoky BD -2část.

Při zahájení stavebních prací na stoce BD – 2.část bylo zjištěno, že v úseku mezi BD10-BD11 dochází ke změně profilu potrubí z DN500 na DN600 bez revizní šachty. Vzhledem k výše uvedenému bude nutné osazení revizní šachty BD10a v místě změny profilu potrubí.

Zpracovatel ZDS ani RDS nemohl předpokládat změnu profilu potrubí odlišně od poskytnutých podkladů.

Z výše uvedených důvodů se změnou souhlasíme.

S pozdravem

Ing. Daniel Kozický

Sídlo **Brno**

AQUA PROCON s.r.o.
Palackého tř. 12, 612 00 Brno
Tel.: +420 541 426 011
fax: +420 541 426 012
e-mail: info@aquaprocon.cz

Divize **Praha**

AQUA PROCON s.r.o.
Dukelských hrdinů 12, 170 00 Praha
Tel.: +420 220 879 819
fax: +420 226 712 140
e-mail: info.praha@aquaprocon.cz

IČ: 46964371
DIČ: CZ46964371
Brno-venkov č. ú: 24301 641/0100
Firma AQUA PROCON s.r.o. je zapsána v obchodním rejstříku
Krajským soudem v Brně, oddíl C, vložka 6597

LEGENDA:

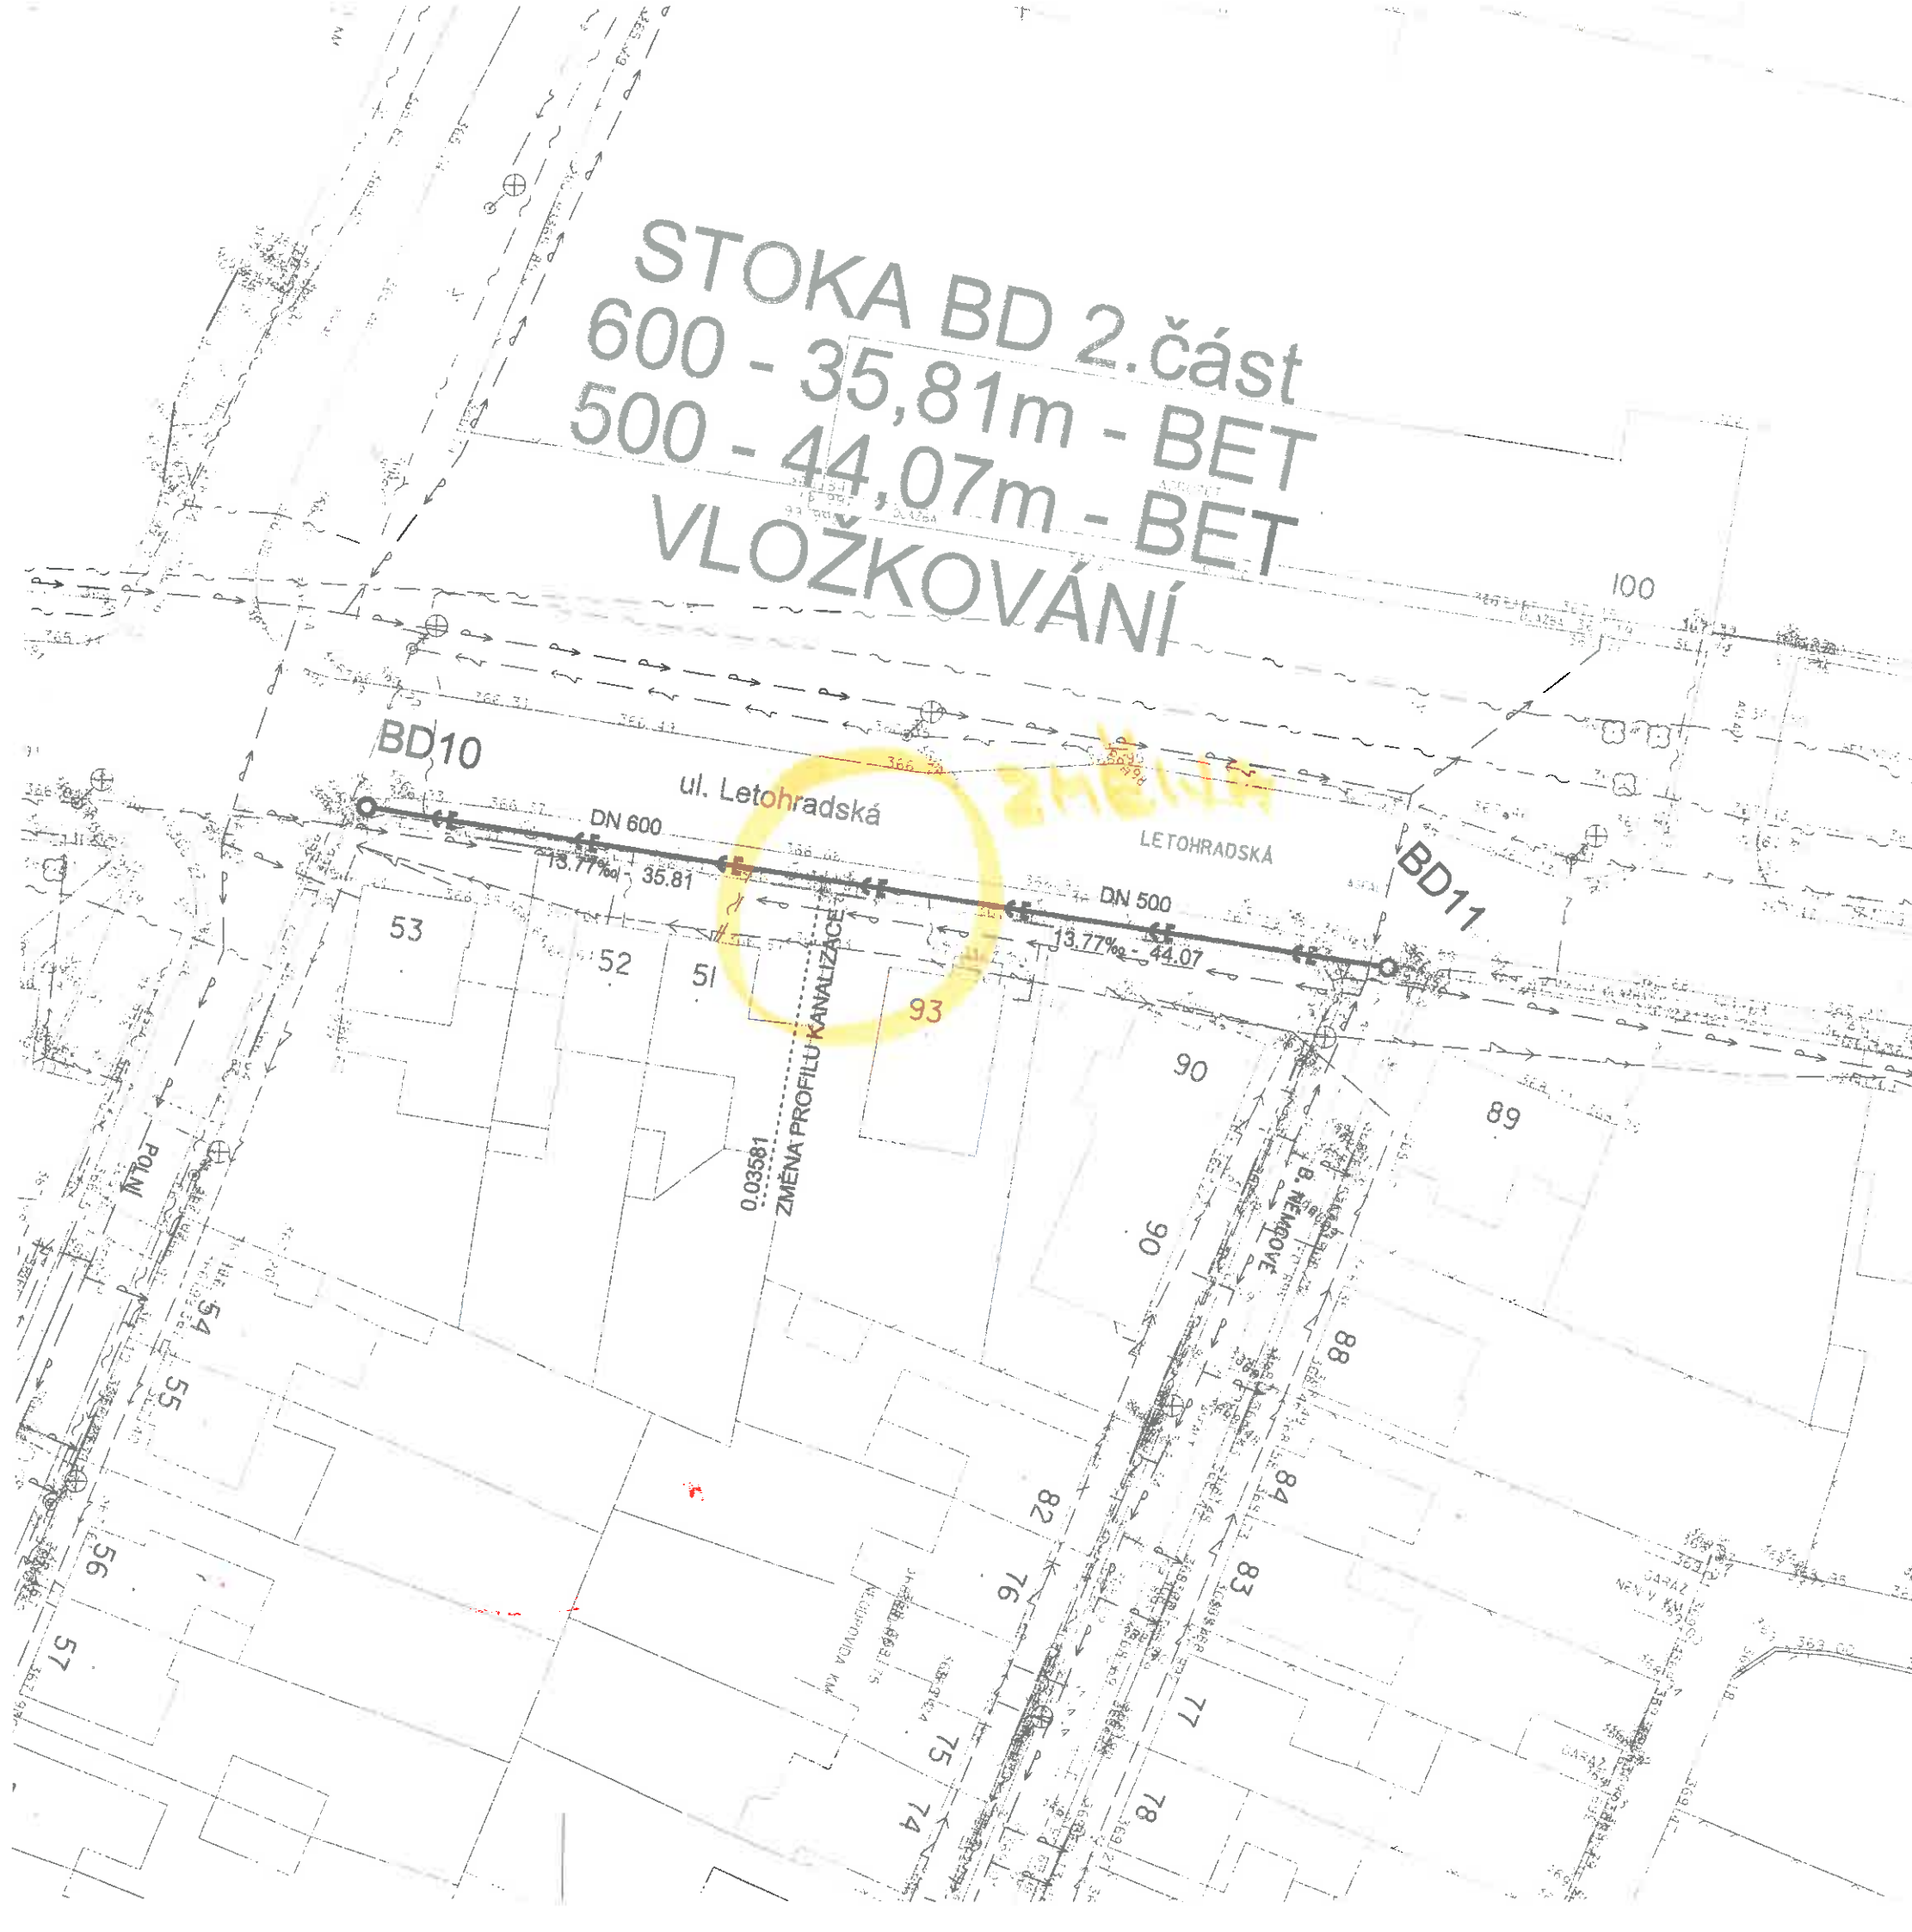
	NAVRHOVANÁ K
	NAVRHOVANÁ K
	NAVRHOVANÁ K
	VLOŽKOVANÁ K
	NAVRHOVANÁ F
	STÁVAJÍCÍ VODK
	SDĚLOVACÍ KAE
	TEPLOVOD
	CD KABEL PODZ
	VN KABEL NADZ
	NN KABEL NADZ
	NN KABEL PODZ
	PLYNOVOD NTL
	PLYNOVOD STL
	VO KABEL PODZ
	STÁVAJÍCÍ KANA
	STÁVAJÍCÍ KANA
	RUŠENÁ STÁVA.
	DN 300 27.63‰ - 7.17
	DN SKLON - DĚ

PODROBNÁ STUDIE č. 5

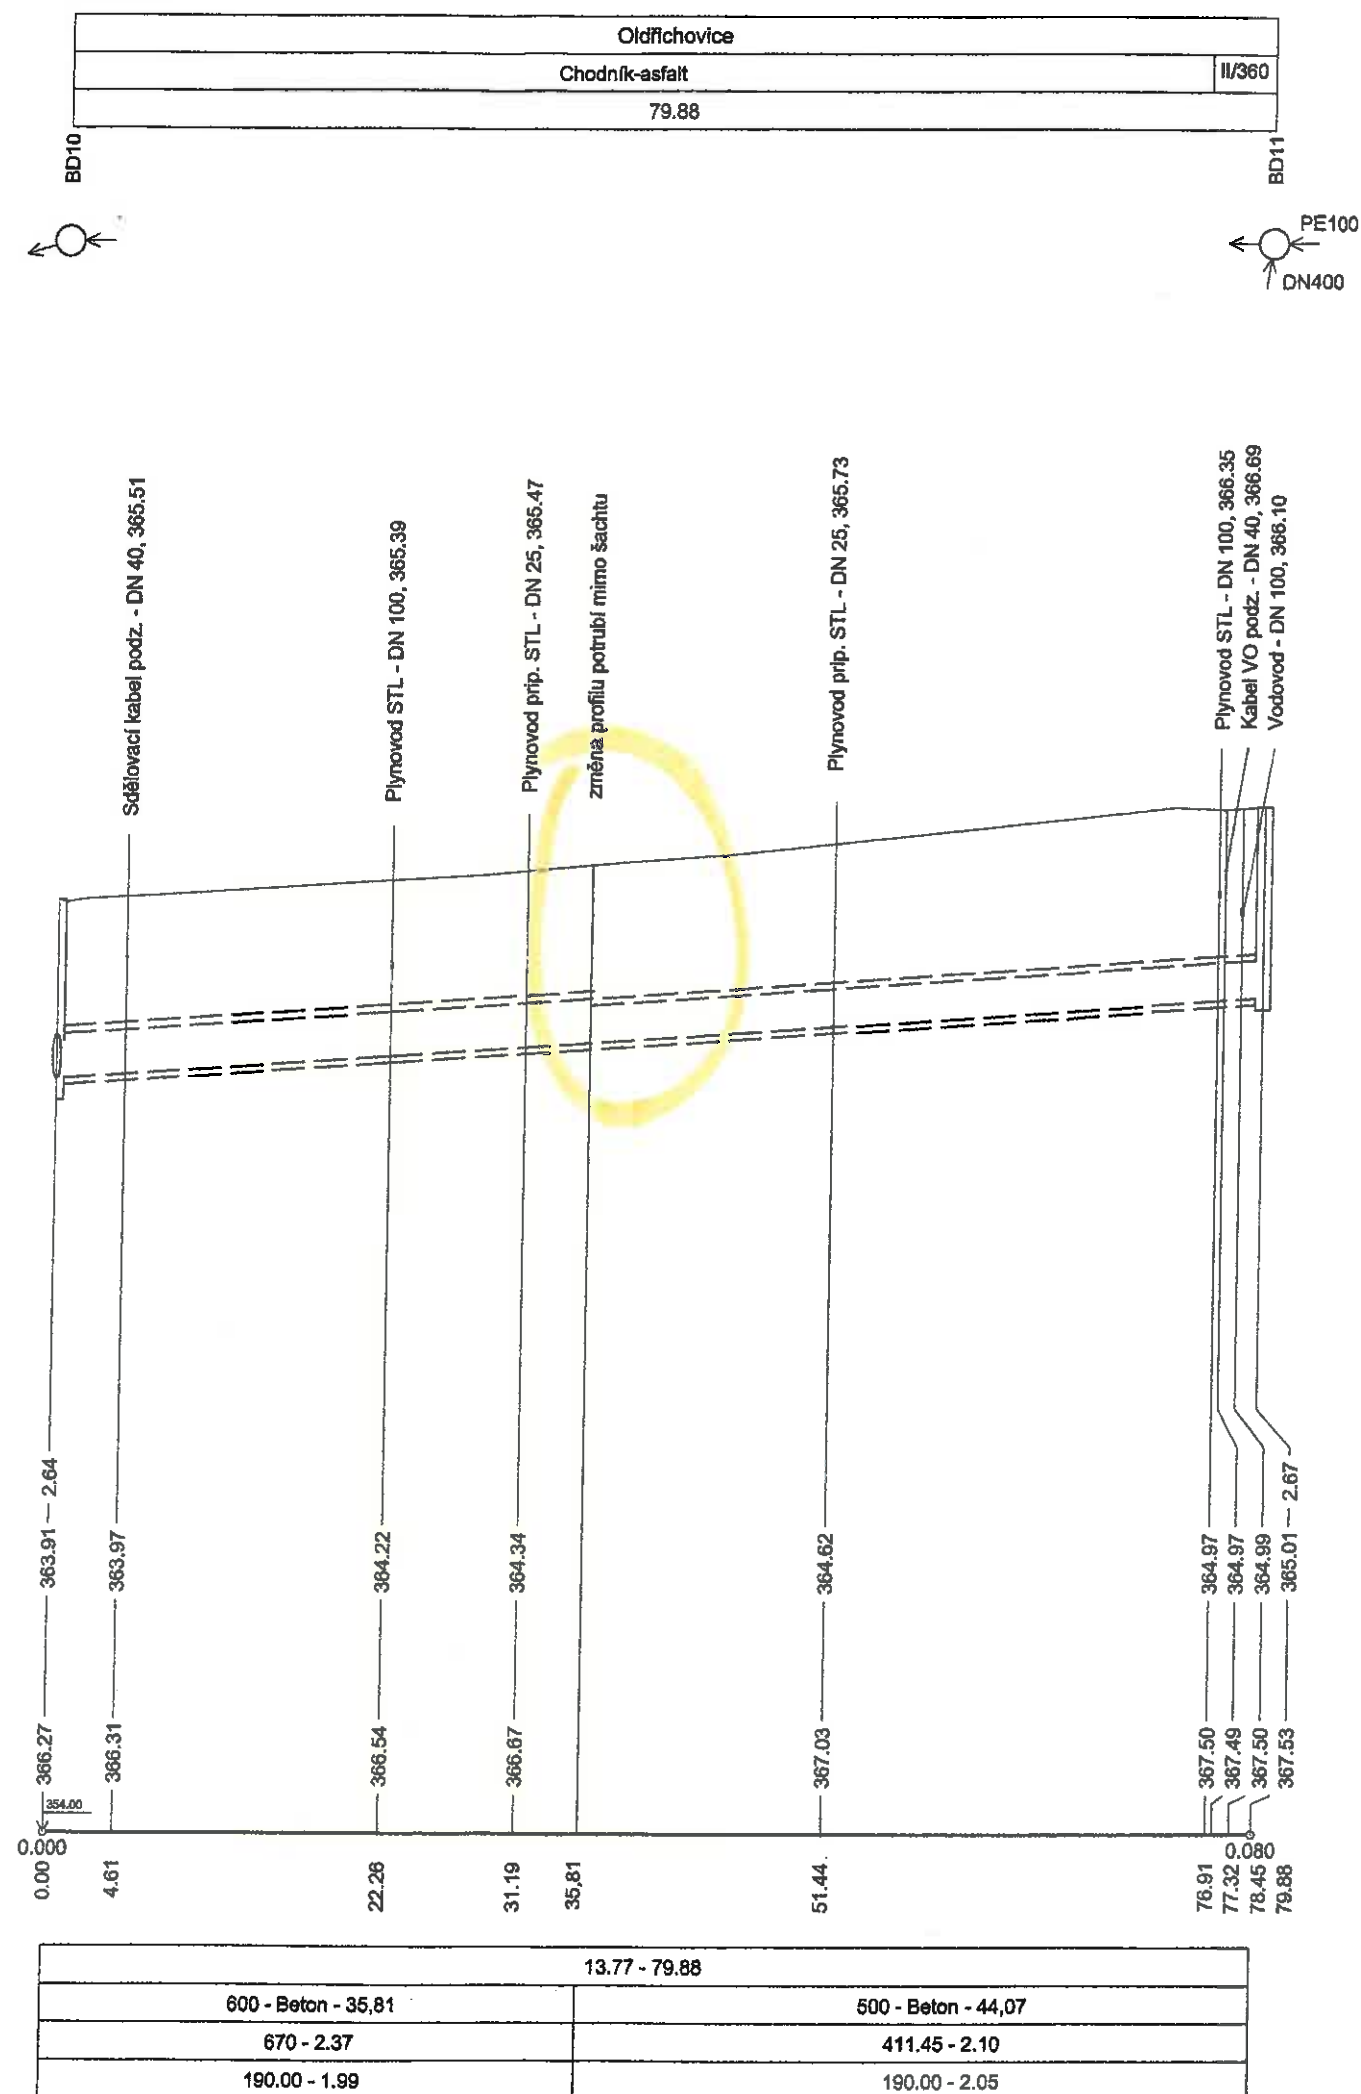
č. 1A-S-15

ČISTOPIS 04.06.2012

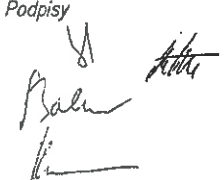
POZNÁMKA:
TRASY STÁVAJÍCÍCH PODZEMNÍCH SÍTÍ JSOU ZAKRES
ZHOTOVITEL JE POVINEN ZAJISTIT PŘED ZAHÁJENÍM
STÁVAJÍCÍCH SÍTÍ JEJICH SPRÁVCI A DODRŽOVAT JIMI



OFIL
část



ČISTOPIS 04.06.2012

Revize	Datum	Schválil
AQUA PROCON s.r.o. Projektová a inženýrská společnost - divize Praha Dukelských hrdinů 12, 170 00 Praha 7 tel.: 266 109 335, fax: 266 712 140 E-mail: info@aquaprocon.cz www.aquaprocon.cz		
Vedoucí projektu	Ing. Daniel Kozlický	Podpisy
Zástupce vedoucího projektu	Ing. Sana Bahor	
Zodpovědný projektant	Ing. Sana Bahor	
Vypracoval	Ing. Jana Fritschová	
Kontroloval	Ing. Radovan Haloun CSc.	
Investor	Tepvos spol. s r.o., Třebovská 287, Ústí nad Orlicí	
Objednatel	"Sdružení pro Ústí nad Orlicí - kanalizace a ČOV", Pobřežní 667/78, 186 00 Praha 8	
Projekt:	Zakázkové číslo 1356411-21	
Část	Stupeň RDS	
	Datum 06/2012	
	Soubor 1.14-1_PP_BD-1část_BD-2část.dgn	
	Tiskový soubor 1.14-1-R12-OCE.000	
	Formát 4 x A4	
SO/PS	SO 1.14 STOKY BD, BF, BG - VLOŽKOVÁNÍ	
Příloha	Měřítko 1:500/100	
	Číslo přílohy 1.14-1	
Revize		Paré 8
ÚSTÍ NAD ORLICÍ - KANALIZACE A ČOV 1A KANALIZACE PODÉLNÝ PROFIL STOK BD - 1. část, BD - 2. část		

LEGENDA:

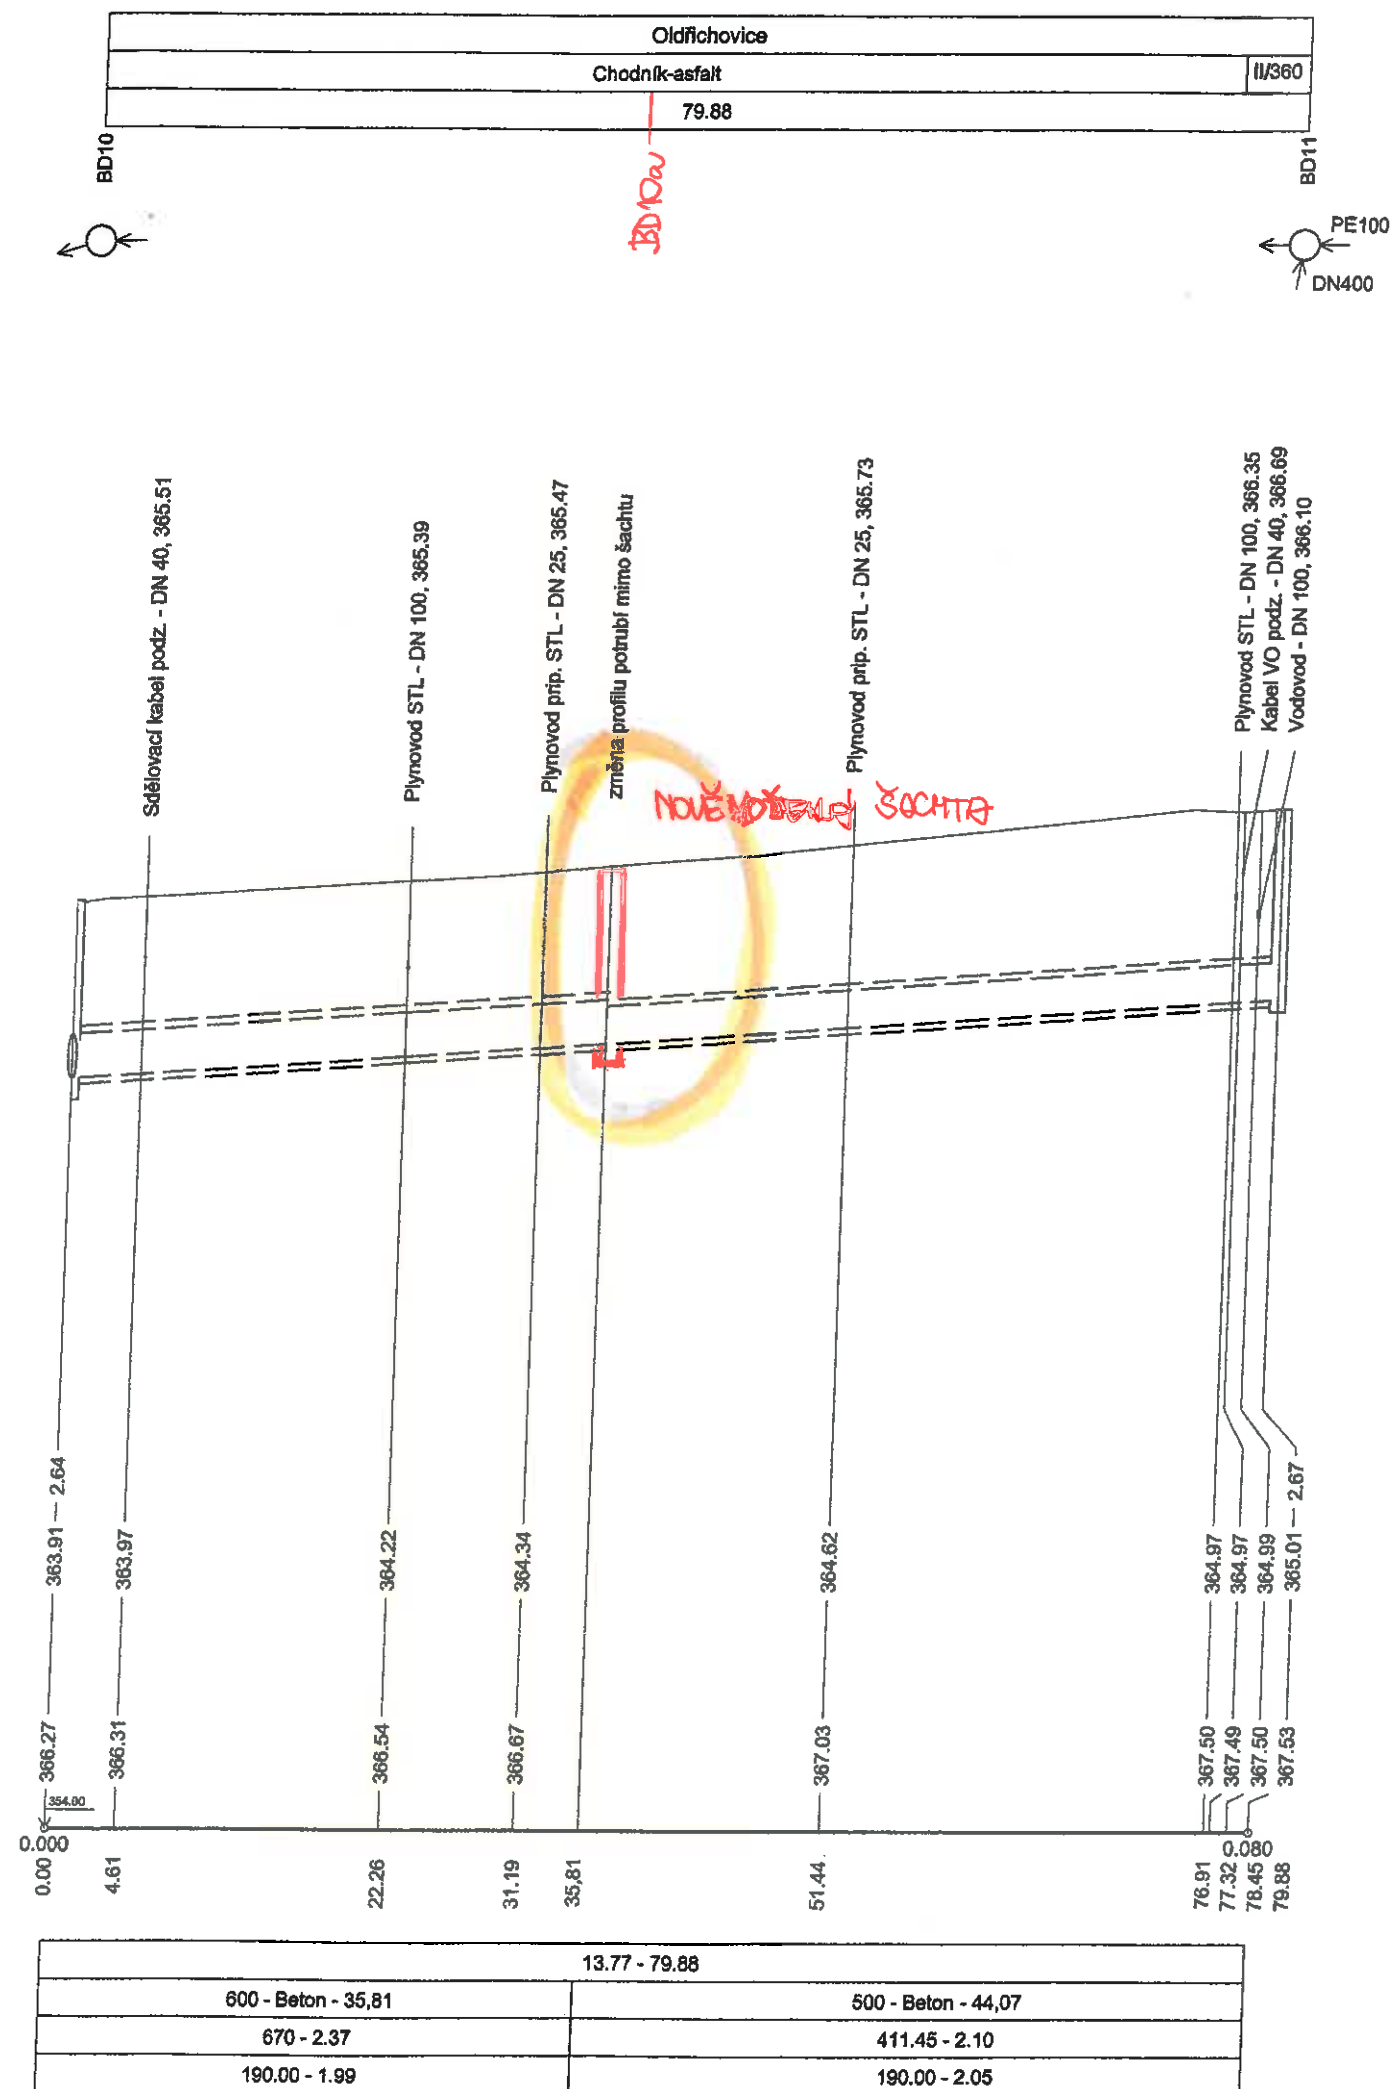
	NAVRHOVANÁ K
	NAVRHOVANÁ K
	NAVRHOVANÁ K
	VLOŽKOVANÁ K
	NAVRHOVANÁ F
	STÁVAJÍCÍ VODK
	SDĚLOVACÍ KAE
	TEPLOVOD
	CD KABEL PODZ
	VN KABEL NADZ
	NN KABEL NADZ
	NN KABEL PODZ
	PLYNOVOD NTL
	PLYNOVOD STL
	VO KABEL PODZ
	STÁVAJÍCÍ KANA
	STÁVAJÍCÍ KANA
	RUŠENÁ STÁVA.
	DN 300 27.63‰ - 7.17
	DN SKLON - DĚ

PODROBNÁ SITUACE č.5
v.č. 1A-8-15

VLOŽENÍ ČACHTY BD 10a - ZMĚNA

POZNÁMKA:
TRASY STÁVAJÍCÍCH PODZEMNÍCH SÍTÍ JSOU ZAKRES
ZHOTOVITEL JE POVINEN ZAJISTIT PŘED ZAHÁJENÍM
STÁVAJÍCÍCH SÍTÍ JEJICH SPRÁVCI A DODRŽOVAT JIMI

OFIL
část



ČISTOPIS 04.06.2012

ZMĚNA RDS

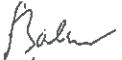
Revize

Datum

Schválil



AQUA PROCON s.r.o.
Projektová a inženýrská společnost - divize Praha
Dukelských hrdinů 12, 170 00 Praha 7
tel.: 266 109 335, fax: 266 712 140
E-mail: info@aquaprocon.cz
www.aquaprocon.cz

Vedoucí projektu	Ing. Daniel Kozický	Podpisy    	Paré 8	
Zástupce vedoucího projektu	Ing. Sana Bahor			
Zodpovědný projektant	Ing. Sana Bahor			
Vypracoval	Ing. Jana Fritschová			
Kontroloval	Ing. Radovan Haloun CSc.			
Investor	Tepvos spol. s r.o., Třebovská 287, Ústí nad Orlicí			
Objednatel	"Sdružení pro Ústí nad Orlicí - kanalizace a ČOV", Pobřežní 667/78, 186 00 Praha 8			
Projekt:	Zakázkové číslo 1356411-21			
ÚSTÍ NAD ORLICÍ - KANALIZACE A ČOV 1A KANALIZACE	Stupeň RDS			
	Datum 06/2012			
	Soubor 1.14-1_PP_BD-1část_BD-2část.dgn			
	Tiskový soubor 1.14-1-R12-OCE.000			
	Formát 4 x A4			
Část	Měřítko 1:500/100			
SO/PS	SO 1.14 STOKY BD, BF, BG - VLOŽKOVÁNÍ			
Příloha	PODÉLNÝ PROFIL STOK BD - 1. část, BD - 2. část		Číslo přílohy 1.14-1	Revize

ZL Č. 1A-84 - SOUPIS PROVEDENÝCH PRACÍ

Stavba: Ústí nad Orlicí - kanalizace a ČOV

Vložení šachty BD 10a

Kód položky	Číslo ZL	Popis	MJ	Množství celkem	Jednotková cena zadání	Celková cena zadání
1.	2.	3.	4.	5.	6.	7.
		SO 1.14 STOKY BD, BF, BG - VLOŽOVÁNÍ				60 723,83
		VLOŽOVÁNÍ STOK				45 069,28
		Zemní práce				12 555,65
1.14 - 2		Bourání konstrukcí z betonu	m3	0,622	1 725,00	1 072,95
1.14 - 3		Hloubení zapážených jam v hor. tř. 1-4, s urovnáním dna do	m3	13,200	110,10	1 453,32
1.14 - 5		Pažení stěn výkopu hloubky do 4 m vč.rozpeření	m2	24,960	33,20	828,67
1.14 - 6		Odstanění pažení stěn hl. do 4 m vč.rozpeření	m2	24,960	9,30	232,13
1.14 - 7		Svislé přemístění výkopu z hor. 1-4 do 4,0 m	m3	6,600	2,70	17,82
1.14 - 9		Svislé přemístění výkopu z hor. 5-7 do 4,0 m bourání	m3	0,622	8,00	4,98
1.14 - 12		Vodorovné přemístění přebytečného výkopu z hor. 1-4 na skládku	m3	13,200	345,00	4 554,00
1.14 - 13		Vodorovné přemístění sutí na skládku vč.uložení	m3	0,622	345,00	214,59
1.14 - 15		Žasyp jam, rýh, šachet se zhutněním	m3	10,800	108,80	1 175,04
1.14 - 18		Vhodný zásypový materiál pro místní komunikace podle TP146, vhodné	T	18,360	159,20	2 922,91
1.14 - 20		Poplatek za skládku stavební sutí	t	1,244	63,70	79,24
		Přípravné a přidružené práce				880,51
1.14 - 21		Odstanění podkladu pl. 200 m2,kam.léžené tl.10 cm	m2	6,600	14,60	96,36
1.14 - 23		Odstanění podkladu pl. 200 m2,kam.drcené tl.20 cm	m2	6,600	23,90	157,74
1.14 - 25		Vodorovná doprava sutí po suchu na skládku vč.uložení	t	3,135	139,30	436,71
1.14 - 26		Poplatek za skládku stavební sutí	t	3,135	63,70	199,70
		Přípravné a přidružené práce - živice				2 840,23
1.14 - 28		Odstanění podkladu pl.do 200 m2, živice tl. 10 cm	m2	6,600	99,50	656,70
1.14 - 30		Řezání stávajícího živичného krytu tl. do 5 cm zalití styč.spar asfaltovou	m	10,400	92,90	966,16
1.14 - 31		Řezání stávajícího živичného krytu tl. 5 - 10 cm	m	10,400	79,60	827,84
1.14 - 32		Vodorovná doprava sutí po suchu na skládku vč.uložení	t	0,772	139,30	107,54
1.14 - 33		Poplatek za recyklaci	t	0,772	106,20	81,99
		Podkladní a vedlejší konstrukce				2 627,29
1.14 - 34		Lože pod potrubí ze šterkopísku do 63 mm	m3	0,990	477,70	472,92
1.14 - 35		Desky podklad.pod potrubí a šachty C12/15 tl.10cm	m3	0,660	3 264,20	2 154,37
		Trubní vedení				26 345,60
1.14 - 38		Šachta z betonových dílců pro DN 500 a DN 600 výška vstupu 3,0 m s	kus	1,000	26 345,60	26 345,60
		OPRAVY MÍSTNÍCH KOMUNIKACÍ PO PŘEKOPĚCH				15 684,56
		Komunikace				15 684,56
1.14 - 49		Podklad ze šterkopísku po zhutnění tloušťky 4 cm	m2	6,600	26,50	174,90
1.14 - 51		Podklad ze šterkopísku po zhutnění tloušťky 15 cm	m2	6,600	139,30	919,38
1.14 - 54		Postřik živичný infiltr.+ posyp, asfalt 1,5 kg/m2	m2	6,600	29,20	192,72

Kód položky	Číslo ZL	Popis	MJ	Množství celkem	Jednotková cena zadání
1.14 - 55		Postřík živičný spojovací z asfaltu 0,5-0,7 kg/m2	m2	6 600	26,50
1.14 - 57		Beton asfalt. ABJ,ABS,ABH tř.3 do 3 m, tl. 6 cm	m2	6 600	311,80
R.		Rezerva pro nepředvídatelné práce	kpl	0,25	48 579,06
					12 144,77

Projekt „ ÚSTÍ NAD ORLICÍ – KANALIZACE A ČOV “			
Změnový list		ZL č. 1A-84	
Část B: SKUTEČNÉ PROVEDENÍ ZMĚNY			
Komu:	TEPVOS, spol. s r.o.	Datum:	
Odesláno/	předáno:		
Stavební objekt (provozní soubor):		SO 1.14 – Stoky BD, BF, BG - vložkování	
Odkazy:	na specifikaci:	RDS	
	na výkresy:	Projektová dokumentace změny RDS	
	na rozp. podklady:	Výkaz výměr změny – kalkulace změny	
	na jinou část smlouvy:		
ZMĚNA – popis změny a zdůvodnění změny:			
Důvod změny: Změna RDS			
Popis změny: Stoka BD - vložkování – z důvodu nepředvídatelné změny profilu stoky ve vložkovaném úseku stoky BD mezi RŠ BD10 a BD 11 bylo nutné vložit novou revizní šachtu BD 10a.			
Součástí Části B – Skutečné provedení změny je: 1) Skutečný cenový dopad změny:			
	Vícepráce	49 805,15 Kč	
	Méněpráce	0,00 Kč	
	Celkem	49 805,15 Kč	
2) Fotodokumentace			
Oznámení vydává: Sdružení „ Ústí nad Orlicí – kanalizace a ČOV “			
<i>Správce stavby přezkoumal navrhovaný objem víceprací co do rozsahu i hodnoty nákladů a shledává je jako opodstatněné, když zároveň porovnal předmětné vícepráce s rozsahem původně sjednaného předmětu díla a prohlašuje, že jednotlivé položky předmětných víceprací se nekryjí s položkami specifikovanými v původním rozsahu předmětu díla.</i>			
Potvrzením oznámení změny uděluje objednatel pokyn pro vyúčtování změny.			
Vyjádření dotčených:			
Za zhotovitele: Souhlasí - nesouhlasí - 9. 10. 2014 Datum:		Za projektanta: Souhlasí - nesouhlasí - 9. 10. 2014 Datum:	

ZL Č. 1A-84 - SOUPIS PROVEDENÝCH PRACÍ

Stavba: Ústí nad Orlicí - kanalizace a ČOV

Vložení šachty BD 10a

Kód položky	Číslo ZL	Popis	MJ	Množství celkem	Jednotková cena zadání	Celková cena zadání	Vícepráce	Méněpráce
SO 1.14 STOKY BD, BF, BG - VLOŽOVÁNÍ								
VLOŽOVÁNÍ STOK								
Základní práce								
1.14 - 2		Bourání konstrukcí z betonu	m3	0,622	1 725,00	1 072,95		
Příprava a přemístění práce - hlídač								
1.14 - 21		Odstranění podkladu pl. 200 m2 kam. těžné tl. 10 cm	m2	6,800	14,60	99,50		0,00
1.14 - 23		Odstranění podkladu pl. 200 m2 kam. těžné tl. 20 cm	m2	6,600	23,90	157,74		0,00
1.14 - 25		Vodorovná doprava suti po suchu na skládku vč. uložení	T	3,135	139,30	436,71		0,00
1.14 - 26		Poblátek za skládku stavební suti	T	3,135	63,70	199,70		0,00
Průprava a přemístění práce - hlídač								
1.14 - 28		Odstranění podkladu pl. do 200 m2, žvíčve tl. 10 cm	m2	6,800	99,50	656,70		0,00
1.14 - 32		Vodorovná doprava suti po suchu na skládku vč. uložení	T	0,772	139,30	107,54		0,00
1.14 - 33		Poblátek za recyklaci	T	0,772	106,20	81,99		0,00
1.14 - 34		Poblátek a recyklaci	T					
1.14 - 35		Lože pod potrubí ze štěrkopisku do 63 mm	m3	0,890	477,70	426,23		0,00
1.14 - 36		Desky podklad plot potrubí z šachty C12/15 tl. 10 cm	m3	0,660	3 284,20	2 154,37		0,00
OPRAVY MÍSTNÍCH KOMUNIKACÍ PO PŘEKÝPĚCH								
Kanalizace								
1.14 - 49		Podklad ze štěrku po zhutnění tloušťky 4 cm	m2	6,600	26,50	174,90		0,00
1.14 - 51		Podklad ze štěrku po zhutnění tloušťky 15 cm	m2	6,600	139,30	919,38		0,00
1.14 - 54		Postřik živčiny infiltr. + posyp. asfalt 1,5 kg/m2	m2	6,600	29,20	192,72		0,00
1.14 - 55		Postřik živčiny spojovací z asfaltu 0,5-0,7 kg/m2	m2	6,600	26,50	174,90		0,00
1.14 - 57		Beton asfalt. ABJ, ABS, ABH (tř. 3 do 3 m, tl. 6 cm	m2	6,600	311,80	2 057,88		0,00
Realizační práce								
3		Realizační dokumentace	p.s.	0,049	19 134,66	937,60		0,00
11		Dokumentace skutečného provedení	p.s.	0,049	5 887,59	288,49		0,00