

Projekt „ ÚSTÍ NAD ORLICÍ – KANALIZACE A ČOV “			
Změnový list		ZL č. 1A-104	
Část A: OZNÁMENÍ ZMĚNY			
Komu:	TEPVOS, spol. s r.o.	Datum: 22.10.2014	
Odesláno/	předáno:		
Stavební objekt (provozní soubor):		SO 1.10 – Stoky N-23, N-24, N-25, V-1	
Odkazy:	na specifikaci:		
	na výkresy:	Projektová dokumentace změny - RDS	
	na rozp. podklady:	Výkaz výměr změny	
	na jinou část smlouvy:		

ZMĚNA – popis změny:

Popis změny: Stoky N-23, N-24, N-25, V-1 – Po kontrole skutečného uložení stávající kanalizace bude nutné provést změnu šachty V-10 z průtočné na spadišťovou


Součástí oznámení změny je:

- 1) Zápis v DVMP
- 2) Stanovisko projektanta
- 3) Zákes změn do PD
- 4) Propočet nejvyššího cenového dopadu změny = **plus 46 252,19 Kč bez DPH**

Oznámení vydává: Sdružení „ Ústí nad Orlicí – kanalizace a ČOV “

Potvrzením oznámení změny uděluje objednatel pokyn pro fyzické provedení změny.

Vyjádření dotčených:

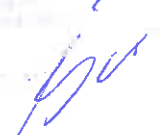Za zhotovitele: Souhlasí - nesouhlasí  Datum: 22.10.2014	Za projektanta: Souhlasí - nesouhlasí  Datum: 22.10.2014
Za správce stavby: Souhlasí – nesouhlasí ÚSTÍ NAD ORLICÍ - KANALIZACE A ČOV SPRÁVCE STAVBY d plus - projektová a inženýrská s.s. Jeremenkova 28, 772 00 Olomouc Datum: 22.10.2014	Za objednatele: Souhlasí - nesouhlasí  Datum: 22.10.2014



**„Sdružení pro Ústí nad Orlicí-kanalizace a ČOV“
Ing. Pavel Kužela
Pobřežní 667/78
186 00 Praha 8**

Datum: 11.03.2014
Vyřizuje: Ing. Sana Bahor, 737 206 974

**Věc : Ústí nad Orlicí – kanalizace a ČOV
1A – Ústí nad Orlicí - kanalizace
Stanovisko projektanta k ZL1A-104
SO 1.10 – Stoka V-2**

Vážený pane,

na základě Vašeho požadavku Vám sdělujeme stanovisko projektanta k provedení spadišťové šachty na stoce V-2.


V průběhu provádění stavebních prací na stoce V-2 byla zjištěna skutečná hloubka stávající stoky, která se napojuje na stoku V-2 v šachtě V10 odlišná od předpokládané hloubky, kterou v průběhu zpracování RDS měl projektant k dispozici na základě podkladu správce sítě.

Vzhledem k zjištění skutečné hloubky uložení stávající stoky a z důvodu skutečných spádových poměrů a rychlosti průtoku bude nutné stávající stoku napojit do stoky V-2 přes spadišťovou šachtu.

Zpracovatel ZDS ani RDS nemohl předpokládat uložení stávající stoky odlišné od poskytnutých podkladů.

Z výše uvedených důvodů s výše uvedenou změnou souhlasíme.

S pozdravem

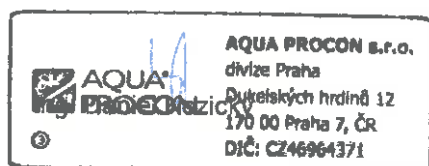

Sídlo **Brno**

AQUA PROCON s.r.o.
Palackého tř. 12, 612 00 Brno
Tel.: +420 541 426 011
fax: +420 541 426 012
e-mail: info@aquaprocon.cz

Divize **Praha**


AQUA PROCON s.r.o.
Dukelských hrdinů 12, 170 00 Praha
Tel.: +420 220 879 819
fax: +420 226 712 140
e-mail: info.praha@aquaprocon.cz

IČ: 46964371

DIČ: CZ46964371

Brno-verkov č. ú.: 24301 641/0100

Firma AQUA PROCON s.r.o. je zapsána v obchodním rejstříku vedeném Krajským soudem v Brně, oddíl C, vložka 6597

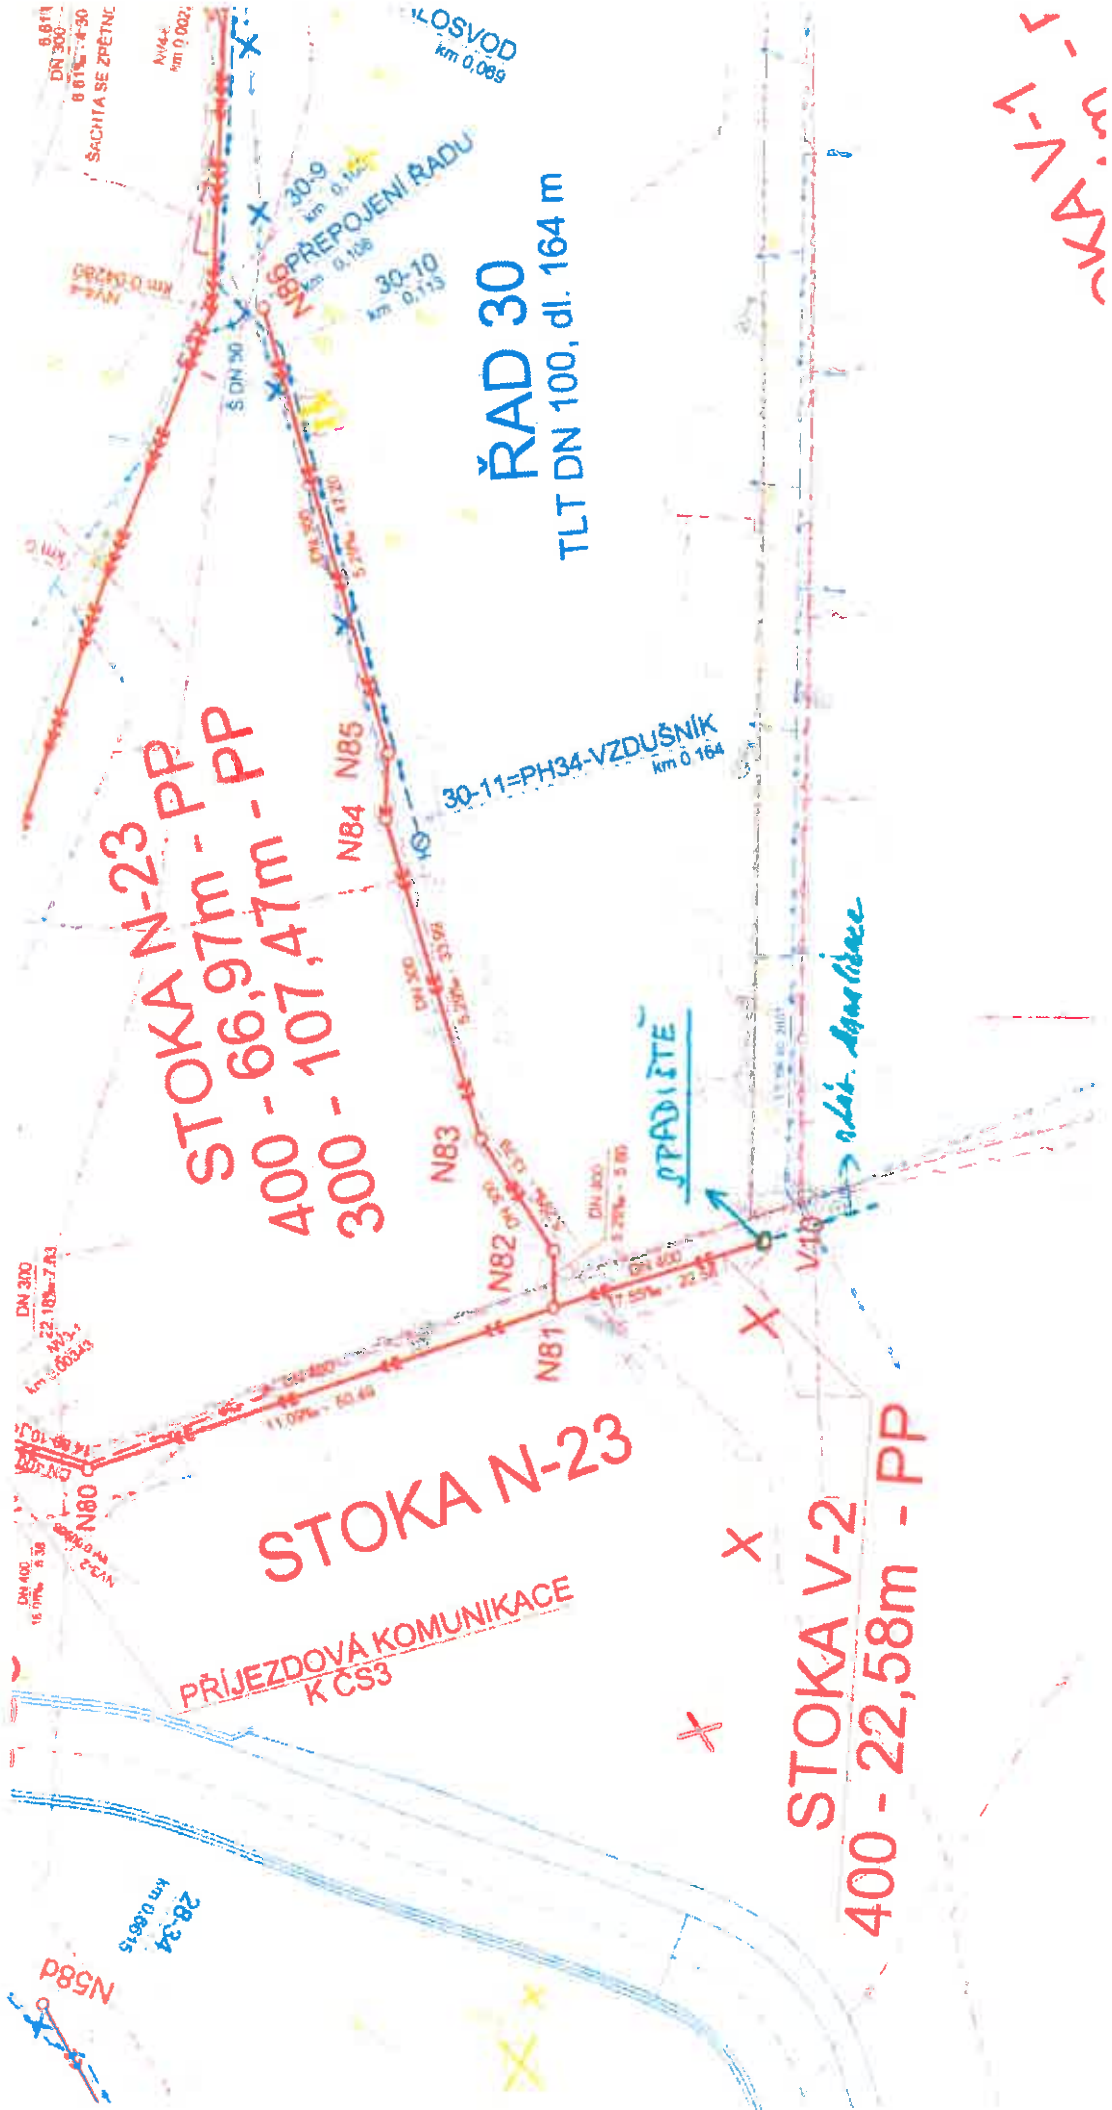

ŘAD 30
TLT DN 100, dl. 164 m

STOKA N-23
400 - 66,97m - PP
300 - 107,47m - PP

STOKA N-23

PŘÍJEZDOVÁ KOMUNIKACE
K ČS3

STOKA V-2
400 - 22,58m - PP

30-11=PH34-VZDUŠNÍK
km 0,164

SPADLIŠTE

obal. Aquadur

STOKA V-1


Přítoky
Šachta
N88

Stoka
N24

DN[mm]
300

dno[m.n.m.]
328.45

přítok[l/s]
10.0

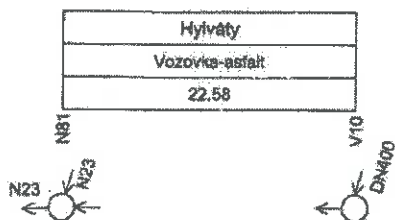

Přítoky
Šachta
N81
V10

Stoka
N23
Stávající


DN[mm]
300
400

PODÉLNÝ PROFIL STOKY V-2

MĚŘÍTKO 1:500/1:100

PODÉ

MĚŘÍTKO 1

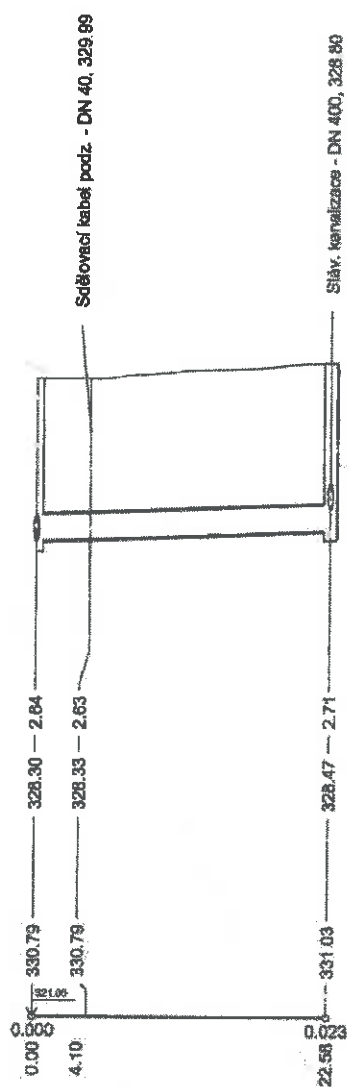

PŮVODNÍ RDS

7.53 - 22.58
400 - PP - 22.58
167.71 - 1.33
30.00 - 1.01


Přítoky
Šachta
N88

Stoka
N24

DN[mm]
300

dno[m.n.m.]
328.45

přítok[l/s]
10.0

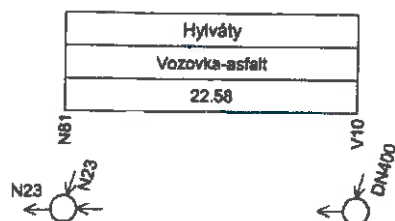

Přítoky
Šachta
N81
V10

Stoka
N23
Stávající


DN[mm]
300
400

PODÉLNÝ PROFIL STOKY V-2

MĚŘÍTKO 1:500/1:100

PODÉ

MĚŘÍTKO 1

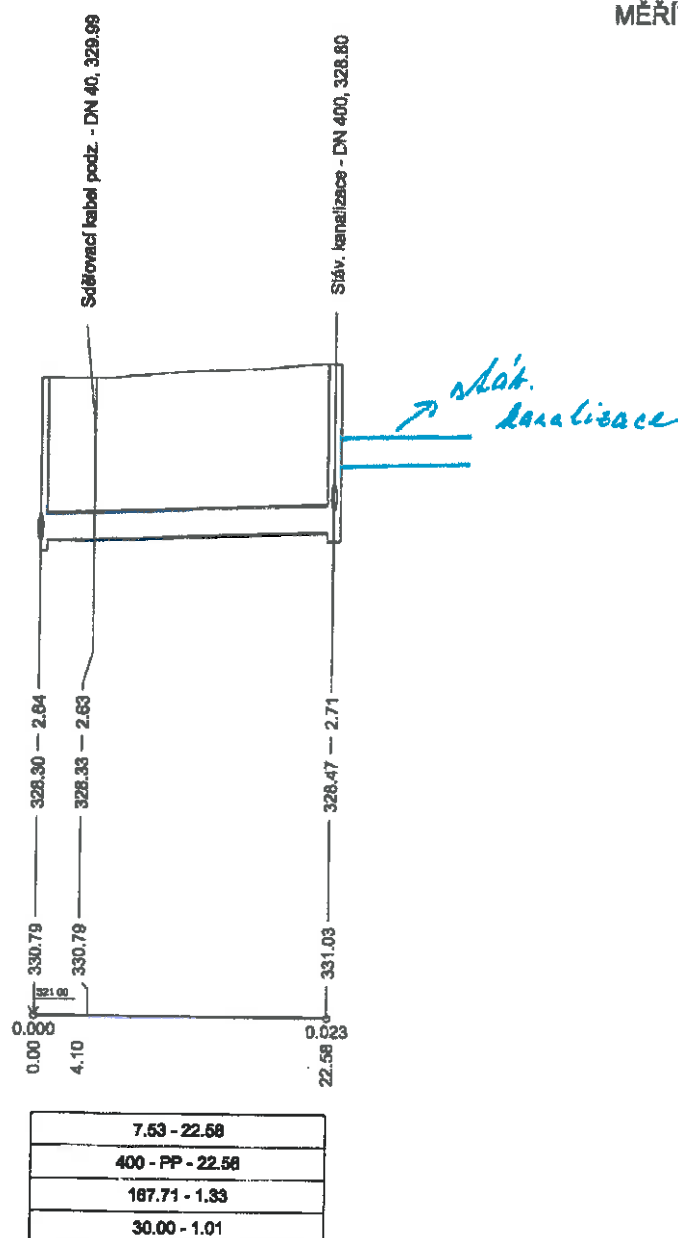

ZL Č. 1A-104 SOUPIS PROVEDENÝCH PRACÍ

Stavba: Ústí nad Orlicí - kanalizace a ČOV

Změna šachty na spadišťovou

Kód položky	Číslo ZL	Popis	MJ	Množství celkem	Jednotková cena zadání	Celková cena zadání
		SO 1.10 STOKY N-23, N-24, N-25, V-1				46 262,19
		STOKY				46 262,19
		Trubní vedení				46 262,19
1.10 - 48		Šachta prefabrikovaná z betonových dílců pro DN 300 a 400 výška vstupu 3,0 m vč. úpravy zhlaví šachty	kus	-1,000	20 567,00	-20 567,00
1.11.1 - 65		Spadiště prefabrikované kanalizační (se skluzem DN200) pro DN 400 výška vstupu 3,0 m, výška spadiště přes 501 mm, monolitické dno,	kus	1,000	53 739,50	53 739,50
1.01 - 44		Bourání konstrukci z prostého betonu (dno 1,8t+skruž100/100 1t + konus 0,585t + mazanina 1,2*1,2*0,1*2,4 = 3,8t/2,4 = 1,583m3	m3	1,583	1 658,60	2 625,56
1.01 - 101		Vybourání kanál.rámů a poklopů plochy do 0,3 m2	kus	1,000	411,30	411,30
1.01 - 45		Svislé přemístění výkopku z hor. 5-7 do 2,5 m bourání	m3	0,792	5,30	4,19
1.01 - 46		Vodorovné přemístění suti skládku vč. uložení	m3	1,583	345,00	546,14
1.01 - 47		Poplatek za skládku stavební suti	t	3,800	63,70	242,06
R		Rezerva pro nepředvídatelné práce	kpl	0,250	37 001,75	9 250,44

Změnový list**ZL č. 1A-104****Část B: SKUTEČNÉ PROVEDENÍ ZMĚNY****Komu:** TEPVOS, spol. s r.o.**Datum:****Odesláno/****předáno:****Stavební objekt (provozní soubor):** SO 1.10 – Stoky N-23, N-24, N-25, V-1**Odkazy:** na specifikaci:

na výkresy: Projektová dokumentace změny - RDS

na rozp. podklady: Výkaz výměr změny – kalkulace změny

na jinou část smlouvy:

ZMĚNA – popis změny a zdůvodnění změny:**Důvod změny:** Změna RDS

Popis změny: Stoky N-23, N-24, N-25, V-1 – Po kontrole skutečného uložení stávající kanalizace bylo nutné provést změnu šachty V-10 z průtočné na spadišťovou

Součástí Části B – Skutečné provedení změny je: 1) Skutečný cenový dopad změny =
Vícepráce 54 570,24 Kč bez DPH
Méněpráce - 20 567,00 Kč bez DPH
Celkem 34 003,24 Kč bez DPH

Oznámení vydává: Sdružení „Ústí nad Orlicí – kanalizace a ČOV“

Potvrzením oznámení změny uděluje objednatel pokyn pro vyúčtování změny.

Vyjádření dotčených:**Za zhotovitele:** Souhlasí - nesouhlasí -

14. 11. 2014

Datum:

- Kanalizace a ČOV
Pobřeží 667/78
185 00 Praha 8

Za projektanta: Souhlasí - nesouhlasí

14. 11. 2014

Datum:

AQUA PROCON s.r.o.
divize Praha
Dukelských hrdinů 12
170 00 Praha 7, ČR
DIČ: CZ46964371

Za správce stavby: Souhlasí - nesouhlasí :

14. 11. 2014

Datum:

ÚSTÍ NAD ORLICÍ - KANALIZACE A ČOV
SPRÁVCE STAVBY

d plus - projektová a inženýrská s.s.
Jeromekova 28, 772 00 Olomouc

Za objednatele: Souhlasí - nesouhlasí

14. 11. 2014

Datum:

TEPVOS, spol. s r.o.
Třebovská 287
562 03 Ústí nad Orlicí

IČ: 25848784 DIČ: CZ2594579

Rekapitulace				
--------------	--	--	--	--

Název SO	Popis kalkulace	Méněpráce	Vícepráce	Cena celkem
SO 1.10 – Stoky N-23, N-24, N-25, V-1	Změna šachty na spadišťovou	-20 567,00 Kč	54 570,24 Kč	34 003,24 Kč
CELKEM		-20 567,00 Kč	54 570,24 Kč	34 003,24 Kč

ZL č. 1A-104 SOUPIS PROVEDENÝCH PRACÍ

Stavba: Ústí nad Orlicí - kanalizace a ČOV

Změna šachty na spadišťovou

Kód položky	Číslo ZL	Popis	MJ	Množství celkem	Jednotková cena zadání	Celková cena zadání
		SO 1.10 STOKY N-23, N-24, N-25, V-1				34 003,24
		STOKY				34 003,24
		Trubní vedení				34 003,24
1.10 - 48		Šachta prefabrikovaná z betonových dílců pro DN 300 a 400 výška vstupu 3,0 m vč. úpravy zhlaví šachty	kus	-1,000	20 567,00	-20 567,00
1.11.1 - 65		Spadiště prefabrikované kanalizační (se skružem DN200) pro DN 400 výška vstupu 3,0 m, výška spadiště přes 501 mm, monolitické dno, vč. poklopů a úpravy zhlaví šachty, obtok z betonu C12/15, přečhod	kus	1,000	53 739,50	53 739,50
R		Rezerva pro nepředvídatelné práce	kpl	0,000	33 172,50	0,00
3		Realizační dokumentace	kpl	0,033	19 134,66	635,27
11		Dokumentace skutečného provedení	kpl	0,033	5 887,59	195,47