

|                                                |                                    |                                    |  |
|------------------------------------------------|------------------------------------|------------------------------------|--|
| Projekt „ ÚSTÍ NAD ORLICÍ – KANALIZACE A ČOV “ |                                    |                                    |  |
| Změnový list                                   |                                    | ZL č. 1A-21                        |  |
| Část A: OZNÁMENÍ ZMĚNY                         |                                    |                                    |  |
| Komu:                                          | TEPVOS, spol. s r.o.               | Datum: 15.8.2012                   |  |
| Odesláno/                                      |                                    |                                    |  |
|                                                | předáno:                           |                                    |  |
| Stavební objekt (provozní soubor):             | SO 1.02 – Stoky B-1, BA, BB, BC, C |                                    |  |
| Odkazy:                                        | na specifikaci:                    |                                    |  |
|                                                | na výkresy:                        | Projektová dokumentace změny - RDS |  |
|                                                | na rozp. podklady:                 | Výkaz výměr změny                  |  |
|                                                | na jinou část smlouvy:             |                                    |  |

### ZMĚNA – popis změny:

**Popis změny:** Stoky B-1, BA, BB, BC, C –posunutí šachty C13, změna typu šachet C7, C13, C14, C15, C17, C18, doplnění počtu a změna profilu odboček pro domovní přípojky

Součástí oznámení změny je: 1) Stanovisko projektanta 15.8.2012  
 2) Zápis v DVMP z 9.8.2012  
 3) Propočet nejvyššího cenového dopadu změny =  
**plus 591 874,78 Kč bez DPH**  
 4) Zákres změn do PD

**Oznámení vydává:** Sdružení „ Ústí nad Orlicí – kanalizace a ČOV “

Potvrzením oznámení změny uděluje objednatel pokyn pro fyzické provedení změny.

Vyjádření dotčených:

|   |   |
|---|---|
| Za zhotovitele: Souhlasí - nesouhlasí<br>„Sdružení pro Ústí nad Orlicí –<br>- Kanalizace a ČOV“<br>Datum: Poděbráz 667/78<br>186 00 Praha 8                                                       | Za projektanta: Souhlasí - nesouhlasí<br>AQUA PROCON s.r.o.<br>Divize Praha<br>Dukelských hrdinů 12<br>170 00 Praha 7, ČR<br>DIČ: CZ46964371<br>Datum: 15.8.2012 |
| Za správce stavby: Souhlasí - nesouhlasí :<br>ÚSTÍ NAD ORLICÍ - KANALIZACE A ČOV<br>SPRÁVCE STAVBY<br>d plus - projektová a inženýrská s.s.<br>Jeremenkova 28, 772 00 Olomouc<br>Datum: 15.8.2012 | Za objednatele: Souhlasí - nesouhlasí<br>Datum: 15.8.2012   |

3. ČÁST 1A - OBJEKT 1.07 STOKA N3-2, P1  
NA ŽÁDOST OBJEDNATELE:  
NA ZÁKLADĚ POŽADAVKU VLASTNÍKA POZEMKU  
JE NUTNÉ OTOČENÍ ČS 1 A TÍM DOCHÁZÍ KE  
ZMĚNĚ NÁPOJENÍ STOKY DO ČS.

22. d.

ZKOTOVITEL PŘEDLOŽÍ ZL A REVIZI RPD.

ZA OBJEDNATELE:

ZA SPRÁVCE STAVBY:

ZA ZKOTOVITELE:

P. KNEŽP.

P. ŠEVOČE.

P. PAUKOČ.

*[Signature]*

*[Signature]*

*[Signature]*

4. ČÁST 1A - OBJEKT 1.02 STOKA C  
NA ŽÁDOST ZKOTOVITELE/OBJEDNATELE:

DATUM:

9.8.2016

POSUN ČS C13 Z DŮVODU KOLIZE S  
VYBUDOVANÝM NADBEHNÝM OBJEKTEM (GARÁŽ)

AQF

ZKOTOVITEL PŘEDLOŽÍ ZL A REVIZI RPD.

ZA OBJEDNATELE:

ZA SPRÁVCE STAVBY:

ZA ZKOTOVITELE:

P. KNEŽP.

P. ŠEVOČE.

P. PAUKOČ.

*[Signature]*

*[Signature]*

5. ČÁST 1A - OBJEKT 1.20 VÝTRAK NVA.  
NA ŽÁDOST ZKOTOVITELE/OBJEDNATELE

9.8.2012

a) NA ZÁKLADĚ POŽADAVKU VLASTNÍKA POZEMKU  
JE NUTNÉ OTOČENÍ ČS 1 A TÍM DOCHÁZÍ KE  
ZMĚNĚ NÁPOJENÍ STOKY DO ČS.

22. d.

b) Z DŮVODU KOLIZE TRASY NVA S PODZEMNÍM  
BEZONOVÝM OBJEKTEM JE PROVEDENA ÚPRAVA  
TRASY VÝTRAKU NVA V ÚSEKU LB 1 - LB 7.

ZKOTOVITEL PŘEDLOŽÍ ZL A REVIZI RPD.

ZA OBJEDNATELE:

ZA SPRÁVCE STAVBY:

ZA ZKOTOVITELE:

*[Signature]*

*[Signature]*

*[Signature]*

REVIZE 0.2  
SO 1.02



**„Sdružení pro Ústí nad Orlicí-kanalizace a ČOV“  
Pan Bronislav Hána  
Pobřežní 667/78  
186 00 Praha 8**

Datum: 20.11.2012  
Vyřizuje: Ing. Sana Bahor, 737 206 974

**Věc : Ústí nad Orlicí – kanalizace a ČOV  
1A – Ústí nad Orlicí - kanalizace  
Stanovisko projektanta k revizi č.2 ze dne 15.08.2012  
SO 1.02 – Stoky B1, BA, BB, BC, C  
SO 1.05 – Stoky D, N-9, N-10  
SO 1.12 - Stoky A-9, AB, BB, C, V-12 – vložkování**

Vážený pane,

na základě Vašeho požadavku Vám zasíláme stanovisko projektanta k revizi č.2 ze dne 15.08.2012.

V rámci revize č.2 jsou provedené následující změny:

**SO 1.02, SO1.12 -Posunutí šachty C13, změna typu šachet C7,C13, C14, C15, C17, C18, doplnění počtu a změna profilu odboček pro domovní přípojky**

Z důvodu kolize se stávajícím vodovodem DN300 byla šachta C13 na stoce C posunuta 10,52m směrem k šachtě C14. Následkem posunutí šachty C13 se o 10,52m zkrátila délka rekonstruované části stoky C v rámci SO1.02 a prodloužila se délka vložkové části stoky C v rámci SO 1.12.

Na základě dodatečně provedeného skutečného zaměření stoky C bylo zjištěno, že z důvodu malé hloubky uložení stoky není možné vyrobit prefabrikované šachty C7, C13, C14, C15, C17, C18 a z tohoto důvodu byla provedena změna typu výše uvedených šachet z původně navržených prefabrikovaných na nové monolitické atypické šachty. Vzhledem k tomu, že všechny uvedené monolitické šachty budou prováděny v rámci SO 1.02 jsou v rámci výše uvedené změny do SO 1.02 zařazeny i šachty C17+18, které byly původně v SO 1.12.

Na základě dodatečně provedeného průzkumu přípojek bylo zjištěno, že nemovitost č.p. 435 má 3 odbočky pro stávající přípojky, které je nutno přepojit v rámci rekonstrukce stoky C. Dle RDS bylo předpokládáno s přepojením jedné odbočky. Z tohoto důvodu byly v rámci SO 1.02 přidány 2 odbočky pro domovní přípojky v délce 8,8m. Dále byly na základě provedeného průzkumu přípojek zjištěny profily stávajících přípojek a na základě toho jsou upraveny profily odboček pro přípojky. Celkem bylo z původních DN150 změněno 20,9m na KT DN200, 66,1m na PVC DN200 a 35,2m na PVC DN300.

V době zpracování RDS nemohl projektant tyto skutečnosti předvídat.

**SO 1.05 - Propojení stoky D-8 na stávající stoku, doplnění odboček pro domovní přípojky**

Dle požadavku investora byla stoka D-8 propojena na stávající stoku v šachtě D10. Propojení na stávající stoku vyžádalo úpravu šachtového dna šachty D10. Dále bylo dle dodatečně poskytnutých kamerových protokolů stoky D-8 zjištěno, že skutečný počet odboček se liší oproti předpokládaného počtu odboček, tudíž bylo nutno upravit počet

Sídlo Brno

Divize Praha

AQUA PROCON s.r.o.  
Palackého tř. 12, 612 00 Brno  
Tel.: +420 541 426 011  
fax: +420 541 426 012  
e-mail: [info@aquaprocon.cz](mailto:info@aquaprocon.cz)

AQUA PROCON s.r.o.  
Dukelských hrdinů 12, 170 00 Praha  
Tel.: +420 220 879 819  
fax: +420 226 712 140  
e-mail: [info.praha@aquaprocon.cz](mailto:info.praha@aquaprocon.cz)

IČ: 46964371  
DIČ: CZ46964371  
Brno-venkov č. ú.: 24301- 641/0100  
Firma AQUA PROCON s.r.o. je zapsána v obchodním rejstříku vedeném  
Krajským soudem v Brně, oddíl C, vložka 6597

odboček na stoce D-8. Celkem bylo přidáno 13ks odboček pro domovní přípojky v celkové délce 58,2m. Také na základě dodatečně provedeného průzkumu přípojek bylo zjištěno, že z areálu autoopravny jsou do stávající stoky vedeny dvě přípojky profilu DN300a DN400, které je potřeba na novou stoku přepojit přes revizní šachtu. Z tohoto důvodu byly na stoce přidány šachty D7a a D8a.

V době zpracování RDS nemohl projektant tuto skutečnost předvídat.

Z výše uvedených důvodů projektant souhlasí s navrženými změnami.

S pozdravem

Ing. Daniel Kozický




| Pol.                                            | Popis položky   | m.j.           | Množství<br>ZDS | Množství<br>RDS | Množství<br>revize č.2-RDS | Rozs.<br>revize č.2-RDS | Jedn. cena<br>Kč/m.j. | Celková cena rozloží<br>Kč |
|-------------------------------------------------|---|----------------|-----------------|-----------------|----------------------------|-------------------------|-----------------------|----------------------------|
| <b>BO 1.02 STOKY B-1, BA, BB, BC, C</b>         |   |                |                 |                 |                            |                         |                       |                            |
| <b>STOKY</b>                                    |   |                |                 |                 |                            |                         |                       |                            |
| <b>Zemní práce</b>                              |   |                |                 |                 |                            |                         |                       |                            |
| 1                                               | Kácení stromů s průměry kmenů nad 30 cm vč. jejich odvozu   | kus            | 3,000           | 3,000           | 3,000                      | 0,000                   | 610,40                | 0,00                       |
| 2                                               | Odstavení potrubí pod úroveň, o průměru 30 - 50 cm vč. jejich odvozu   | kus            | 3,000           | 3,000           | 3,000                      | 0,000                   | 128,10                | 0,00                       |
| 3                                               | Čerpání vody, včetně zajištění potřebného počtu provozních a záložních čerpadel, zřízení čerpacích jímek a potrubí, zaplnění povolení k vypouštění, odvození vyčerpané vody, poplatek za její vypouštění, potřebné obsluhy a pohotovostní služby               | kpl            | 1,000           | 1,000           | 1,000                      | 0,000                   | 128 178,50            | 0,00                       |
| 4                                               | Dobové zajištění potrubí   | m              | 98,070          | 98,070          | 98,070                     | 0,000                   | 311,80                | 0,00                       |
| 5                                               | Dobové zajištění kabelů - do počtu 3 kabelů   | m              | 68,220          | 68,220          | 68,220                     | 0,000                   | 252,10                | 0,00                       |
| 6                                               | Sajmutí omítky, pl. do 400 m <sup>2</sup> , přemístění do 50 m   | m <sup>3</sup> | 38,500          | 38,500          | 38,500                     | 0,000                   | 59,70                 | 0,00                       |
| 7                                               | Příplatek za zřízení hloubení v blízkosti vedení   | m <sup>3</sup> | 322,504         | 322,504         | 322,504                    | 0,000                   | 36,80                 | 0,00                       |
| 8                                               | Hloubení zapažených jam v hor. ř. 1-4, s urovňním dna do předepsaného profilu s epálou, s případným nutným přemístěním ve výkopě dle bodu a přemístěním výkopu na přilehlém terénu na vzdálenost do 3 m od okraje jámy nebo s naložením na dopravní prostředek | m <sup>3</sup> | 214,828         | 214,828         | 214,828                    | 0,000                   | 110,10                | 0,00                       |
| 9                                               | Hloubení zapažených jam v hor. ř. 5-7, s urovňním dna do předepsaného profilu s epálou, s případným nutným přemístěním ve výkopě dle bodu a přemístěním výkopu na přilehlém terénu na vzdálenost do 3 m od okraje jámy nebo s naložením na dopravní prostředek | m <sup>3</sup> | 7,851           | 7,851           | 7,851                      | 0,000                   | 809,40                | 0,00                       |
| 10                                              | Hloubení ryh šířky do 200 cm v hor. ř. 1-4 zapažených i nezapažených s urovňním dna do předepsaného profilu s epálou, s přemístěním výkopu na přilehlém terénu na vzdálenost do 5 m od podélné osy ryhy nebo s naložením na dopravní prostředek                | m <sup>3</sup> | 4 890,420       | 4 907,890       | 4 855,470                  | 52,210                  | 102,20                | -5 335,86                  |
| 11                                              | Hloubení ryh šířky do 200 cm v hor. ř. 5-7 zapažených i nezapažených s urovňním dna do předepsaného profilu s epálou, s přemístěním výkopu na přilehlém terénu na vzdálenost do 5 m od podélné osy ryhy nebo s naložením na dopravní prostředek                | m <sup>3</sup> | 312,155         | 313,260         | 309,920                    | 3,340                   | 942,10                | -3 148,61                  |
| 12                                              | Pažení a rozpažení stěn ryh hl. do 2m   | m <sup>2</sup> | 536,180         | 536,180         | 536,180                    | 0,000                   | 26,50                 | 0,00                       |
| 13                                              | Pažení a rozpažení stěn ryh hl. do 4m   | m <sup>2</sup> | 5 343,059       | 5 362,810       | 5 316,320                  | 46,290                  | 33,20                 | -1 536,83                  |
| 14                                              | Odstavení pažení stěn ryh hl. do 2 m   | m <sup>2</sup> | 536,180         | 536,180         | 536,180                    | 0,000                   | 6,80                  | 0,00                       |
| 15                                              | Odstavení pažení stěn ryh hl. do 4 m   | m <sup>2</sup> | 5 343,059       | 5 362,810       | 5 316,320                  | 46,290                  | 8,30                  | -430,50                    |
| 16                                              | Svislé přemístění výkopu z hor. 1-4 do 2,5 m   | m <sup>3</sup> | 855,823         | 859,040         | 848,990                    | 10,050                  | 2,70                  | -27,13                     |
| 17                                              | Svislé přemístění výkopu z hor. 1-4 do 4,0 m   | m <sup>3</sup> | 1 799,884       | 1 806,450       | 1 787,780                  | 18,670                  | 2,70                  | -50,41                     |
| 18                                              | Svislé přemístění výkopu z hor. 5-7 do 4,0 m   | m <sup>3</sup> | 174,976         | 175,380         | 174,190                    | 1,190                   | 4,00                  | -4,76                      |
| 19                                              | Vodorovné přemístění výkopu z hor. 1-4 do 50 m   | m <sup>3</sup> | 36,500          | 36,500          | 36,500                     | 0,000                   | 33,20                 | 0,00                       |
| 20                                              | Vodorovné přemístění výkopu z hor. 5-7 na sádku na masivní základ a zpět vč. naložením   | m <sup>3</sup> | 868,550         | 868,550         | 844,130                    | 24,420                  | 78,90                 | -1 943,60                  |
| 21                                              | Vodorovné přemístění přebývacího výkopu z hor. 1-4 na sádku vč. uložení výkopu a případného poplatek za sádku   | m <sup>3</sup> | 4 436,989       | 4 453,980       | 4 426,170                  | 27,790                  | 345,00                | -9 587,55                  |
| 22                                              | Vodorovné přemístění přebývacího výkopu z hor. 5-7 na sádku vč. uložení výkopu a případného poplatek za sádku   | m <sup>3</sup> | 325,987         | 322,400         | 319,050                    | 3,340                   | 345,00                | -1 152,30                  |
| 23                                              | Zlomy jam, ryh, kachel se zhuňněním   | m <sup>3</sup> | 3 342,749       | 3 353,480       | 3 329,040                  | 24,420                  | 106,80                | -2 656,80                  |
| 24                                              | Obrys potrubí bez probázení sypaviny   | m <sup>3</sup> | 865,814         | 861,330         | 867,650                    | -13,670                 | 106,20                | -1 451,75                  |
| 25                                              | Úprava páneí v zářezech v hor. 1-4, bez zhuňnění   | m <sup>2</sup> | 2 203,143       | 2 203,143       | 2 177,900                  | 25,243                  | 6,00                  | -201,94                    |
| 26                                              | Rozproštění omítky, revize, tl. do 10 cm vč. osetí travním semenem   | m <sup>2</sup> | 385,000         | 385,000         | 385,000                    | 0,000                   | 37,20                 | 0,00                       |
| 27                                              | Vhodný zákopový materiál pro místení komunikace podle TP145, vhodné vyčištěné zeminy z výkopů a rovytlaků dle TP145   | T              | 3 298,968       | 3 310,380       | 3 310,380                  | 0,000                   | 159,20                | 0,00                       |
| 28                                              | Štěrka tl. 10 cm   | T              | 1 862,068       | 1 872,310       | 1 846,930                  | 25,380                  | 205,70                | -5 220,67                  |
| 29                                              | Štěrka tl. 10 cm   | T              | 1 681,680       | 1 671,120       | 1 671,120                  | 0,000                   | 276,90                | 0,00                       |
| <b>Zemní práce celkem :</b>                     |   |                |                 |                 |                            |                         |                       | <b>-32 787,82</b>          |
| <b>Přípravné a příslušné práce</b>              |   |                |                 |                 |                            |                         |                       |                            |
| 30                                              | Rozbetování želez. dílů pro páli kom. bez odvozu auti materiálu zpět použít   | m <sup>2</sup> | 27,135          | 27,135          | 27,135                     | 0,000                   |                       | 0,00                       |
| 31                                              | Odstavení podkladu pl. 200 m <sup>2</sup> , kam. tl. 120 cm   | m <sup>2</sup> | 145,890         | 145,890         | 145,890                    | 0,000                   |                       | 0,00                       |
| 32                                              | Odstavení podkladu pl. 200 m <sup>2</sup> , kam. tl. 120 cm   | m <sup>2</sup> | 172,842         | 172,842         | 172,842                    | 0,000                   |                       | 0,00                       |
| 33                                              | Odstavení podkladu nad 200 m <sup>2</sup> , kam. tl. 120 cm   | m <sup>2</sup> | 1 855,300       | 1 855,300       | 1 855,300                  | 0,000                   |                       | 0,00                       |
| 34                                              | Odstavení podkladu nad 200 m <sup>2</sup> , kam. tl. 120 cm   | m <sup>2</sup> | 1 845,300       | 1 855,300       | 1 855,300                  | 0,000                   |                       | 0,00                       |
| 35                                              | Vytěžení obrub chodníkových vozů odvozu na mezistání a zpět   | m              | 95,000          | 95,000          | 95,000                     | 0,000                   |                       | 0,00                       |
| 36                                              | Vodorovné dopravě auti po sádku na sádku vč. uložení   | t              | 864,204         | 869,050         | 869,050                    | 0,000                   |                       | 0,00                       |
| 37                                              | Poplatek za sádku stavební auti   | t              | 864,204         | 869,050         | 869,050                    | 0,000                   |                       | 0,00                       |
| <b>Přípravné a příslušné práce celkem :</b>     |   |                |                 |                 |                            |                         |                       | <b>0,00</b>                |
| <b>suf - živice</b>                             |   |                |                 |                 |                            |                         |                       |                            |
| 38                                              | Odstavení podkladu pl. do 200 m <sup>2</sup> , živice tl. 10 cm   | m <sup>2</sup> | 145,890         | 145,890         | 145,890                    | 0,000                   |                       | 0,00                       |
| 39                                              | Odstavení podkladu nad 200 m <sup>2</sup> , živice tl. 10 cm   | m <sup>2</sup> | 1 791,180       | 1 801,390       | 1 801,390                  | 0,000                   |                       | 0,00                       |
| 40                                              | Fázování krytu nad 500 m <sup>2</sup> , bez přelévání, K5 cm   | m <sup>2</sup> | 2 146,040       | 2 180,480       | 2 180,480                  | 0,000                   |                       | 0,00                       |
| 41                                              | Fázování sádkového živice krytu tl. do 5 cm   | m              | 759,000         | 756,000         | 756,000                    | 0,000                   |                       | 0,00                       |
| 42                                              | Fázování sádkového živice krytu tl. do 5 cm zajištění auti, apar. sádkovou živici a posypem   | m              | 759,000         | 756,000         | 756,000                    | 0,000                   |                       | 0,00                       |
| 43                                              | Vodorovné dopravě auti po sádku na sádku vč. uložení   | t              | 476,638         | 478,480         | 478,480                    | 0,000                   |                       | 0,00                       |
| 44                                              | Poplatek za rovytlak   | t              | 476,638         | 478,480         | 478,480                    | 0,000                   |                       | 0,00                       |
| <b>a suf - živice celkem :</b>                  |   |                |                 |                 |                            |                         |                       | <b>0,00</b>                |
| <b>bourání ve výkopu</b>                        |   |                |                 |                 |                            |                         |                       |                            |
| 45                                              | Bourání konstrukcí z prostého betonu   | m <sup>3</sup> | 1 194,327       | 1 194,327       | 1 194,327                  | 0,000                   |                       | 0,00                       |
| 46                                              | Svislé přemístění výkopu z hor. 5-7 do 4,0 m bourání   | m <sup>3</sup> | 656,880         | 656,880         | 656,880                    | 0,000                   |                       | 0,00                       |
| 47                                              | Vodorovné přemístění auti sádku vč. uložení   | m <sup>3</sup> | 1 194,327       | 1 194,327       | 1 194,327                  | 0,000                   |                       | 0,00                       |
| 48                                              | Poplatek za sádku stavební auti   | t              | 2 627,519       | 2 627,519       | 2 627,519                  | 0,000                   |                       | 0,00                       |
| <b>a bourání ve výkopu celkem :</b>             |   |                |                 |                 |                            |                         |                       | <b>0,00</b>                |
| <b>Podkladní a vestěbní konstrukce</b>          |   |                |                 |                 |                            |                         |                       |                            |
| 49                                              | Travníky z PVC drenážních trubek, křes s obrys štěrka, trubky d 100 mm, vč. zem. prací   | m              | 1 157,570       | 1 168,070       | 1 155,550                  | 10,520                  | 79,80                 | -837,39                    |
| 50                                              | Laže pod potrubí ze štěrka do 50 mm   | m <sup>3</sup> | 441,988         | 443,500         | 437,840                    | 5,660                   | 477,70                | -2 856,01                  |
| 51                                              | Desky podkladní pod šachty G12/15 B.10cm   | m <sup>3</sup> | 41,220          | 41,220          | 41,220                     | 0,000                   | 3 264,20              | 0,00                       |
| 52                                              | Bloky pro potrubí z betonu C 12/15   | m <sup>3</sup> | 6,944           | 6,944           | 6,944                      | 0,000                   | 3 264,20              | 0,00                       |
| <b>Podkladní a vestěbní konstrukce celkem :</b> |   |                |                 |                 |                            |                         |                       | <b>-3 693,40</b>           |
| <b>Trubní vedení</b>                            |   |                |                 |                 |                            |                         |                       |                            |
| 53                                              | Montáž trub kameninových, pryž. kroužek, DN 300   | m              | 70,640          | 70,640          | 70,640                     | 0,000                   | 252,10                | 0,00                       |
| 54                                              | Montáž trub kameninových, pryž. kroužek, DN 400   | m              | 147,530         | 147,530         | 147,530                    | 0,000                   | 261,90                | 0,00                       |
| 55                                              | Montáž potrubí sklolaminátového ve výkopu, DN 600   | m              | 130,040         | 130,040         | 130,040                    | 0,000                   | 384,80                | 0,00                       |
| 56                                              | Montáž potrubí sklolaminátového ve výkopu, DN 800   | m              | 282,450         | 282,450         | 282,450                    | 0,000                   | 597,10                | 0,00                       |
| 57                                              | Montáž potrubí sklolaminátového ve výkopu, DN 1100   | m              | 218,680         | 218,680         | 218,680                    | 0,000                   | 703,30                | 0,00                       |
| 58                                              | Montáž potrubí sklolaminátového ve výkopu, DN 1200   | m              | 156,630         | 156,630         | 146,110                    | 10,520                  | 729,80                | -7 677,50                  |
| 59                                              | Montáž potrubí sklolaminátového ve výkopu, DN 1600   | m              | 15,610          | 15,610          | 15,610                     | 0,000                   | 809,40                | 0,00                       |
| 60                                              | Montáž trub z tvrdého PVC a PP, gumový kroužek, DN 250 a DN 300   | m              | 41,340          | 48,840          | 48,840                     | 0,000                   | 47,80                 | 0,00                       |
| 61                                              | Montáž trub z tvrdého PVC a PP, gumový kroužek, DN 500   | m              | 94,870          | 94,870          | 94,870                     | 0,000                   | 185,80                | 0,00                       |
| 62                                              | Zkouška těsnosti kanalizační potrubí vč. šachet DN do 300, vodou, vč. uložení konců potrubí   | m              | 111,980         | 120,480         | 120,480                    | 0,000                   | 45,10                 | 0,00                       |
| 63                                              | Zkouška těsnosti kanalizační potrubí vč. šachet DN do 400, vodou, vč. uložení konců potrubí   | m              | 147,530         | 147,530         | 147,530                    | 0,000                   | 86,30                 | 0,00                       |
| 64                                              | Zkouška těsnosti kanalizační potrubí vč. šachet DN do 600, vodou, vč. uložení konců potrubí   | m              | 224,710         | 224,710         | 224,710                    | 0,000                   | 79,80                 | 0,00                       |
| 65                                              | Zkouška těsnosti kanalizační potrubí vč. šachet DN do 800, vodou, vč. uložení konců potrubí   | m              | 282,450         | 282,450         | 282,450                    | 0,000                   | 103,50                | 0,00                       |
| 66                                              | Zkouška těsnosti kanalizační potrubí vč. šachet DN do 1200, vodou, vč. uložení konců potrubí   | m              | 375,290         | 375,290         | 364,770                    | 10,520                  | 172,50                | -1 814,70                  |
| 67                                              | Zkouška těsnosti kanalizační potrubí vč. šachet DN do 1600, vodou, vč. uložení konců potrubí   | m              | 15,610          | 15,610          | 15,610                     | 0,000                   | 252,10                | 0,00                       |




| Pol.                                         | Popis položky   | m.j. | šroubovní<br>ZDS | šroubovní<br>RDS | šroubovní<br>revize 2-RDS | Revize<br>revize 2-RDS | Jedn. cena<br>Kč/m.j. | Celková cena rozšití<br>Kč |
|----------------------------------------------|---|------|------------------|------------------|---------------------------|------------------------|-----------------------|----------------------------|
| W 1A-21-3                                    | Revizní šachta C14 - podzemní jednokomorový objekt z vodotěsného ŽB C30/37 XA1 nepř. pudový s max. světelnými rozměry 1,55x1,85m. Sv. výška šachty čísl. 1,55m. Tloušťka stěn a dna šachty je 300 mm. Dno šachty bude vyplněno výplňovým betonem C30/37 XA1. Ve dně bude vyhotovena přelivná hrana s koryty výšky 1/2 DN se 2 kapavými stupadly. Šachta je zastropena ŽB strop deskou tl. 250mm s otvorem provedenou jako stavební přelivník. Otvor bude vybaven kapavým PEHD stupadlem. Do monošachty stěny šachty bude osazeno rovněž stupadlo kapavé PEHD a 2x stupadlo žebřikové s PE povlakem. Vstup do šachty bude osazen vyrovn. prstencem s podbetonováním a celotělným poklopem DN600 tl. D400 včetně úpravy zhlaví. Na přílohu i odtoku bude osazena šachť vložka SKL DN1200-sek z trouby DN1200. Celý vnitřní povrch šachty bude natřen 2x ochranným uzavíracím nátěrovým systémem proti spláskovým vodám. Na stropní desce bude proveden spádový beton C12/15 v tl. 50-100 mm. Celá komora bude obšata izolací proti vodě 2x seš. lepenka 3x pernet nátěr. Všechny prostory a spoje budou vodotěsné. | kus  | 0,00             | 0,00             | 0,00                      | 0,00                   | 93 584,37             | 93 584,07                  |
| W 1A-21-4                                    | Revizní šachta C15 - podzemní jednokomorový objekt z vodotěsného ŽB C30/37 XA1 nepř. pudový s max. světelnými rozměry 1,35x2,85m. Sv. výška šachty čísl. 1,75m. Tloušťka stěn a dna šachty je 300 mm. Dno šachty bude vyplněno výplňovým betonem C30/37 XA1. Ve dně bude vyhotovena přelivná hrana s koryty výšky 1/2 DN se 2 kapavými stupadly. Šachta je zastropena ŽB strop deskou tl. 250mm s otvorem provedenou jako stavební přelivník. Otvor bude vybaven kapavým PEHD stupadlem. Do monošachty stěny šachty bude osazeno rovněž stupadlo kapavé PEHD a 2x stupadlo žebřikové s PE povlakem. Vstup do šachty bude osazen vyrovn. prstencem s podbetonováním a celotělným poklopem DN600 tl. D400 včetně úpravy zhlaví. Na přílohu i odtoku bude osazena šachť vložka SKL DN1200-sek z trouby DN1200. Celý vnitřní povrch šachty bude natřen 2x ochranným uzavíracím nátěrovým systémem proti spláskovým vodám. Na stropní desce bude proveden spádový beton C12/15 v tl. 50-100 mm. Celá komora bude obšata izolací proti vodě 2x seš. lepenka 3x pernet nátěr. Všechny prostory a spoje budou vodotěsné. | kus  | 0,00             | 0,00             | 0,00                      | 0,00                   | 87 270,32             | 87 270,32                  |
| N 1A-21-5                                    | Revizní šachta C17 - podzemní jednokomorový objekt z vodotěsného ŽB C30/37 XA1 nepř. pudový s max. světelnými rozměry 1,81x2,25m. Sv. výška šachty čísl. 2,00m. Tloušťka stěn a dna šachty je 300 mm. Dno šachty bude vyplněno výplňovým betonem C30/37 XA1. Ve dně bude vyhotovena přelivná hrana s koryty výšky 1/2 DN se 2 kapavými stupadly. Šachta je zastropena ŽB strop deskou tl. 250mm s otvorem provedenou jako stavební přelivník. Otvor bude vybaven kapavým PEHD stupadlem. Do monošachty stěny šachty bude osazeno rovněž stupadlo kapavé PEHD a 2x stupadlo žebřikové s PE povlakem. Vstup do šachty bude osazen vyrovn. prstencem s podbetonováním a celotělným poklopem DN600 tl. D400 včetně úpravy zhlaví. Na přílohu i odtoku bude osazena šachť vložka SKL DN1200-sek z trouby DN1200. Celý vnitřní povrch šachty bude natřen 2x ochranným uzavíracím nátěrovým systémem proti spláskovým vodám. Na stropní desce bude proveden spádový beton C12/15 v tl. 50-100 mm. Celá komora bude obšata izolací proti vodě 2x seš. lepenka 3x pernet nátěr. Všechny prostory a spoje budou vodotěsné. | kus  | 0,00             | 0,00             | 0,00                      | 0,00                   | 151 095,59            | 151 095,59                 |
| N 1A-21-6                                    | Revizní šachta C18 - podzemní jednokomorový objekt z vodotěsného ŽB C30/37 XA1 se světelnými rozměry 1,00x1,75m. Sv. výška šachty čísl. 2,40m. Tloušťka stěn a dna šachty je 300 mm. Dno šachty bude vyplněno výplňovým betonem C30/37 XA1. Ve dně bude vyhotovena přelivná hrana s koryty výšky 1/2 DN se 2 kapavými stupadly. Šachta je zastropena ŽB strop deskou tl. 250mm s otvorem provedenou jako stavební přelivník. Otvor bude vybaven kapavým PEHD stupadlem. Do monošachty stěny šachty bude osazeno rovněž stupadlo kapavé PEHD a 4x stupadlo žebřikové s PE povlakem. Vstup do šachty bude osazen vyrovn. prstencem s podbetonováním a celotělným poklopem DN600 tl. D400 včetně úpravy zhlaví. Na přílohu i odtoku bude osazena šachť vložka SKL DN1100-sek z trouby DN1100. Celý vnitřní povrch šachty bude natřen 2x ochranným uzavíracím nátěrovým systémem proti spláskovým vodám. Na stropní desce bude proveden spádový beton C12/15 v tl. 50-100 mm. Celá komora bude obšata izolací proti vodě 2x seš. lepenka 3x pernet nátěr. Všechny prostory a spoje budou vodotěsné.                  | kus  | 0,00             | 0,00             | 0,00                      | 0,00                   | 112 329,24            | 112 329,24                 |
| 85                                           | Zaplnění stáv. potrubí a šachet poplácáním cementovou suspenzí   | m3   | 173,790          | 173,790          | 173,790                   | 0,000                  | 1 738,20              | 0,00                       |
| 86                                           | Kanalizační potrubí PP UR 2 plně žebro Du/DN 335/300 SN10 DIN 16961   | m    | 46,185           | 54,480           | 54,480                    | 0,000                  | 807,60                | 0,00                       |
| 87                                           | Kanalizační potrubí PP UR 2 plně žebro Du/DN 560/500 SN10 DIN 16961   | m    | 103,474          | 103,474          | 103,474                   | 0,000                  | 3 110,30              | 0,00                       |
| 88                                           | Trouby z ocelového litého slitkového DN600, PN1, SN10000 dle DIN 19565   | m    | 131,991          | 131,991          | 131,991                   | 0,000                  | 3 655,50              | 0,00                       |
| 89                                           | Trouby z ocelového litého slitkového DN600, PN1, SN10000 dle DIN 19565   | m    | 53,288           | 53,288           | 53,288                    | 0,000                  | 6 918,90              | 0,00                       |
| 100                                          | Trouby z ocelového litého slitkového DN1100, PN1, SN10000 dle DIN 19565   | m    | 221,840          | 221,840          | 221,840                   | 0,000                  | 10 154,80             | 0,00                       |
| 101                                          | Trouby z ocelového litého slitkového DN1200, PN1, SN10000 dle DIN 19565   | m    | 158,979          | 158,979          | 146,300                   | -10,679                | 12 326,90             | -131 843,80                |
| 102                                          | Trouby z ocelového litého slitkového DN1600, PN1, SN10000 dle DIN 19565   | m    | 15,844           | 15,844           | 15,844                    | 0,000                  | 20 880,00             | 0,00                       |
| 103                                          | Trouby kámenin. glazov. se spoj. DN 300 mm   | m    | 71,700           | 71,700           | 71,700                    | 0,000                  | 1 130,50              | 0,00                       |
| 104                                          | Trouby kámenin. glazov. se spoj. DN 400 mm   | m    | 148,743          | 148,743          | 148,743                   | 0,000                  | 2 022,30              | 0,00                       |
| Trubní vedení celkem :                       |   |      |                  |                  |                           |                        | 378 923,84            |                            |
| Bourání konstrukcí                           |   |      |                  |                  |                           |                        |                       |                            |
| 105                                          | Vybourání kanaliz. r. a poklopů plochy do 0,3 m2   | kus  | 23,000           | 23,000           | 23,000                    | 0,000                  |                       | 0,00                       |
| 106                                          | Vybourání potrubí stávající odstavě kanalizace v šachtě   | m    | 1 137,000        | 1 137,000        | 1 137,000                 | 0,000                  |                       | 0,00                       |
| 107                                          | Vodorovná doprava vybouraných hmot po suchu na skládku v. uložení   | t    | 0,552            | 0,552            | 0,552                     | 0,000                  |                       | 0,00                       |
| 108                                          | Poplatek za skládku stavební suti   | t    | 0,552            | 0,552            | 0,552                     | 0,000                  |                       | 0,00                       |
| Bourání konstrukcí celkem :                  |   |      |                  |                  |                           |                        |                       | 0,00                       |
| ODBOČKY PRO DOMOVNÍ PŘÍPOJKY A ULUČNÍ VPUSTI |   |      |                  |                  |                           |                        |                       |                            |
| Zemní práce                                  |   |      |                  |                  |                           |                        |                       |                            |
| 109                                          | Čerpání vody, včetně zajištění potřebného počtu provozních a záložních čerpadel, zřízení čerpadlových jímek a potrubí, zajištění povolení k vypouštění, odvedení vyčerpané vody, poplatky za její vypouštění, potřebné obklady a pohotovostní služby   | kpl  | 1,000            | 1,000            | 1,000                     | 0,000                  | 13 136,30             | 0,00                       |
| 110                                          | Bourání konstrukcí z betonu   | m3   | 9,245            | 9,245            | 9,245                     | 0,000                  | 1 725,00              | 0,00                       |
| 111                                          | Hloubení rýh šířky do 200 cm v hor. tl. 1-4 zapážení s nezapažených s urovněním dna do předepsané profily a spádů, a přehozování výkopu na příslušném terénu na vzdálenost do 5 m od podélné osy rýhy nebo s naklazením na dopravní prostředek   | m3   | 1 381,847        | 1 414,320        | 1 439 310                 | 24 960                 | 102,20                | 2 553,96                   |
| 112                                          | Hloubení rýh šířky do 200 cm v hor. tl. 5-7 zapážení s nezapažených s urovněním dna do předepsané profily a spádů, a přehozování výkopu na příslušném terénu na vzdálenost do 5 m od podélné osy rýhy nebo s naklazením na dopravní prostředek   | m3   | 68,209           | 90,280           | 91 870                    | 1 590                  | 942,10                | 1 497,84                   |
| 113                                          | Pažení a nespážení stěn rýh hl. do 4m   | m2   | 2 792,880        | 2 845,800        | 2 895 480                 | 49 680                 | 33,20                 | 1 846,38                   |
| 114                                          | Odstavění pažení stěn rýh hl. do 4 m   | m2   | 2 792,880        | 2 845,800        | 2 895 480                 | 49 680                 | 9,30                  | 463,02                     |
| 115                                          | Svislé přemístění výkopu z hor. 1-4 do 4,0 m   | m3   | 780,071          | 777,880          | 761,620                   | 13,740                 | 2,70                  | 37,10                      |
| 116                                          | Svislé přemístění výkopu z hor. 5-7 do 4,0 m   | m3   | 46,515           | 49,850           | 50,530                    | 0,680                  | 4,00                  | 3,52                       |
| 117                                          | Svislé přemístění výkopu z hor. 8-7 do 4,0 m bourání   | m3   | 9,245            | 9,245            | 9,245                     | 0,000                  | 8,00                  | 0,00                       |
| 118                                          | Vodorovné přemístění výkopu z hor. 1-4 na vzdálenost a zpět v. naklazení   | m3   | 560,604          | 623,860          | 636 380                   | 12 520                 | 79,60                 | 896,59                     |
| 119                                          | Vodorovné přemístění přebytečného výkopu z hor. 1-4 na skládku v. uložení výkopu a příslušného poplatku za skládku   | m3   | 821,343          | 780,460          | 802 840                   | 12 480                 | 345,00                | 4 305,80                   |
| 120                                          | Vodorovné přemístění suti na skládku v. uložení   | m3   | 9,245            | 9,245            | 9,245                     | 0,000                  | 345,00                | 0,00                       |
| 121                                          | Vodorovné přemístění přebytečného výkopu z hor. 5-7 na skládku v. uložení výkopu a příslušného poplatku za skládku   | m3   | 68,209           | 90,280           | 91 870                    | 1 590                  | 345,00                | 548,55                     |
| 122                                          | Základy jam, rýh, šachet se ztuhlými   | m3   | 1 121,208        | 1 145,340        | 1 165 310                 | 19 970                 | 108,80                | 2 172,74                   |
| 123                                          | Obvozy potrubí bez přehození výkopu   | m3   | 236,447          | 250,270          | 255 240                   | 4 970                  | 106,20                | 527,81                     |
| 124                                          | Úprava plnění v zářezích v hor. 1-4, bez ztuhlých   | m2   | 474,000          | 632,630          | 635 850                   | 3 220                  | 8,00                  | 25,76                      |
| 125                                          | Vhodný záplevový materiál pro míšení komunikace podle TP146, vhodné vyčištěné zeminy z výkopů a recyklaty dle TP146   | T    | 750,690          | 691,100          | 705 970                   | 9 870                  | 159,20                | 1 571,30                   |
| 126                                          | Štěrkaoplatek frakce B-16   | T    | 444,262          | 464,340          | 473 560                   | 8 320                  | 205,70                | 1 696,55                   |
| 127                                          | Štěrkaoplatek frakce D-63 A   | T    | 289,438          | 276,440          | 280 390                   | 1 050                  | 278,60                | 1 160,47                   |
| 128                                          | Poplatek za skládku stavební suti   | t    | 18,490           | 18,490           | 18,490                    | 0,000                  | 63,70                 | 0,00                       |
| Zemní práce celkem :                         |   |      |                  |                  |                           |                        | 18 343,32             |                            |
| Připravované a přídržené práce               |   |      |                  |                  |                           |                        |                       |                            |
| 129                                          | Rozestření zámk. obložky pro páli kom. bez odvozu suti materiálu zpět, použití   | m2   | 151,200          | 164,350          | 167 660                   | 3 330                  | 70,30                 | 234,10                     |
| 130                                          | Odstavění podkladu pl. 200 m2, kam. drcené tl. 10 cm   | m2   | 10,800           | 11,750           | 11 990                    | 2 240                  | 14,80                 | 3,50                       |
| 131                                          | Odstavění podkladu pl. 200 m2, kam. drcené tl. 20 cm   | m2   | 182,000          | 176,100          | 179 680                   | 3 580                  | 23,60                 | 85,58                      |
| 132                                          | Odstavění podkladu nad 200 m2, kam. drcené tl. 20 cm   | m2   | 458,200          | 445,190          | 445 450                   | 4 260                  | 18,90                 | 84,77                      |
| 133                                          | Odstavění podkladu nad 200 m2, kam. drcené tl. 20 cm   | m2   | 458,200          | 445,190          | 445 450                   | 4 260                  | 23,80                 | 101,81                     |


| Pol.                      | Popis položky                                    | m.j. | Množství<br>ZDS | Množství<br>RDS | Množství<br>revize č.2-RDS | <del>Množství<br/>revize č.2-RDS</del> | Jedn. cena<br>Kč/m.j. | Celková cena rozšíř.<br>Kč |
|---------------------------|--------------------------------------------------|------|-----------------|-----------------|----------------------------|----------------------------------------|-----------------------|----------------------------|
| <b>Komunikace</b>         |                                                  |      |                 |                 |                            |                                        |                       |                            |
| 190                       | Podklad ze štrkoplátu po zhutnění tloušťky 20 cm | m2   | 145,890         | 145,890         | 145,890                    | 0,000                                  |                       | 0,00                       |
| 191                       | Podklad ze štrkoplátu po zhutnění tloušťky 20 cm | m2   | 145,890         | 145,890         | 145,890                    | 0,000                                  |                       | 0,00                       |
| 192                       | Podklad kamen. obl. asfaltem Ø.1 do 3 m.š.10 cm  | m2   | 145,890         | 145,890         | 145,890                    | 0,000                                  |                       | 0,00                       |
| 193                       | Podřiz. živýný inřiz. - poasp. asfalt 1,5 kg/m2  | m2   | 145,890         | 145,890         | 145,890                    | 0,000                                  |                       | 0,00                       |
| 194                       | Podřiz. živýný spojovací z asfaltu 0,5-0,7 kg/m2 | m2   | 241,890         | 241,890         | 241,890                    | 0,000                                  |                       | 0,00                       |
| 195                       | Beton asfalt. ABJABS,ABH Ø.1 do 3 m, š. 5 cm     | m2   | 145,890         | 145,890         | 145,890                    | 0,000                                  |                       | 0,00                       |
| 196                       | Beton asfalt. ABVH, Ø.2 do 3 m, š. 5 cm          | m2   | 241,890         | 241,890         | 241,890                    | 0,000                                  |                       | 0,00                       |
| <b>Komunikace celkem:</b> |                                                  |      |                 |                 |                            |                                        |                       |                            |
|                           |                                                  |      |                 |                 |                            |                                        |                       | 0,00                       |
| R                         | Rezerva na nepředvídané práce                    |      |                 |                 | 0,290                      | 0,290                                  | 473 469,62            | 119 374,89                 |
| <b>SO 1.02 CELKEM:</b>    |                                                  |      |                 |                 |                            |                                        |                       |                            |
|                           |                                                  |      |                 |                 |                            |                                        |                       | 891 874,79                 |

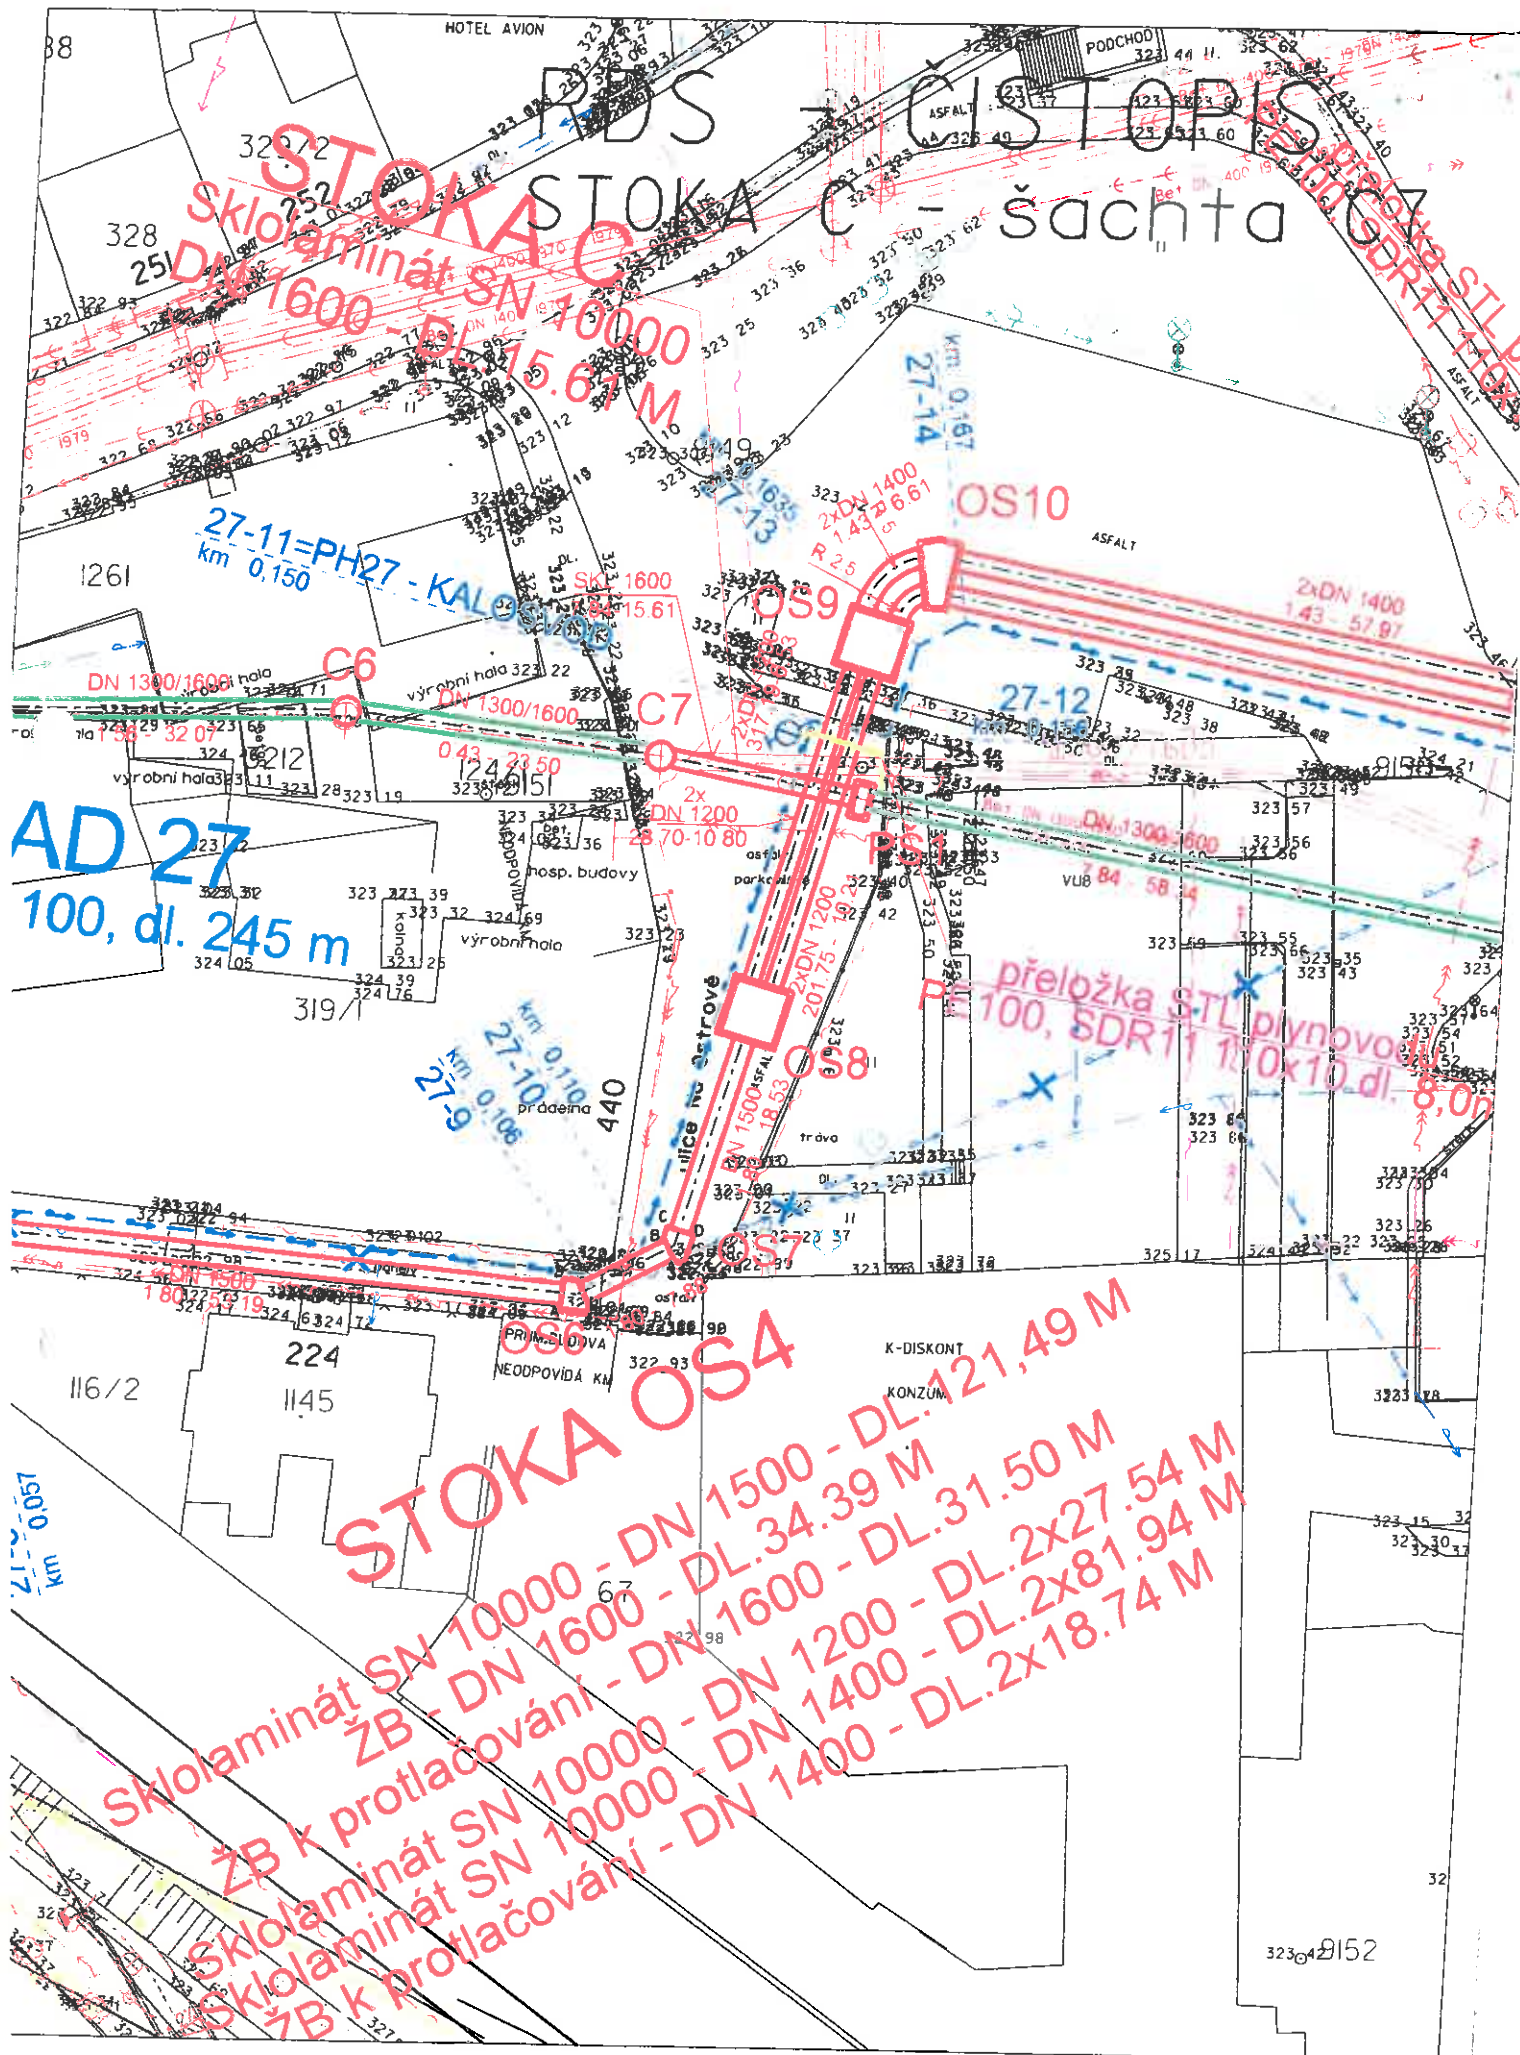



-změna šachty 07

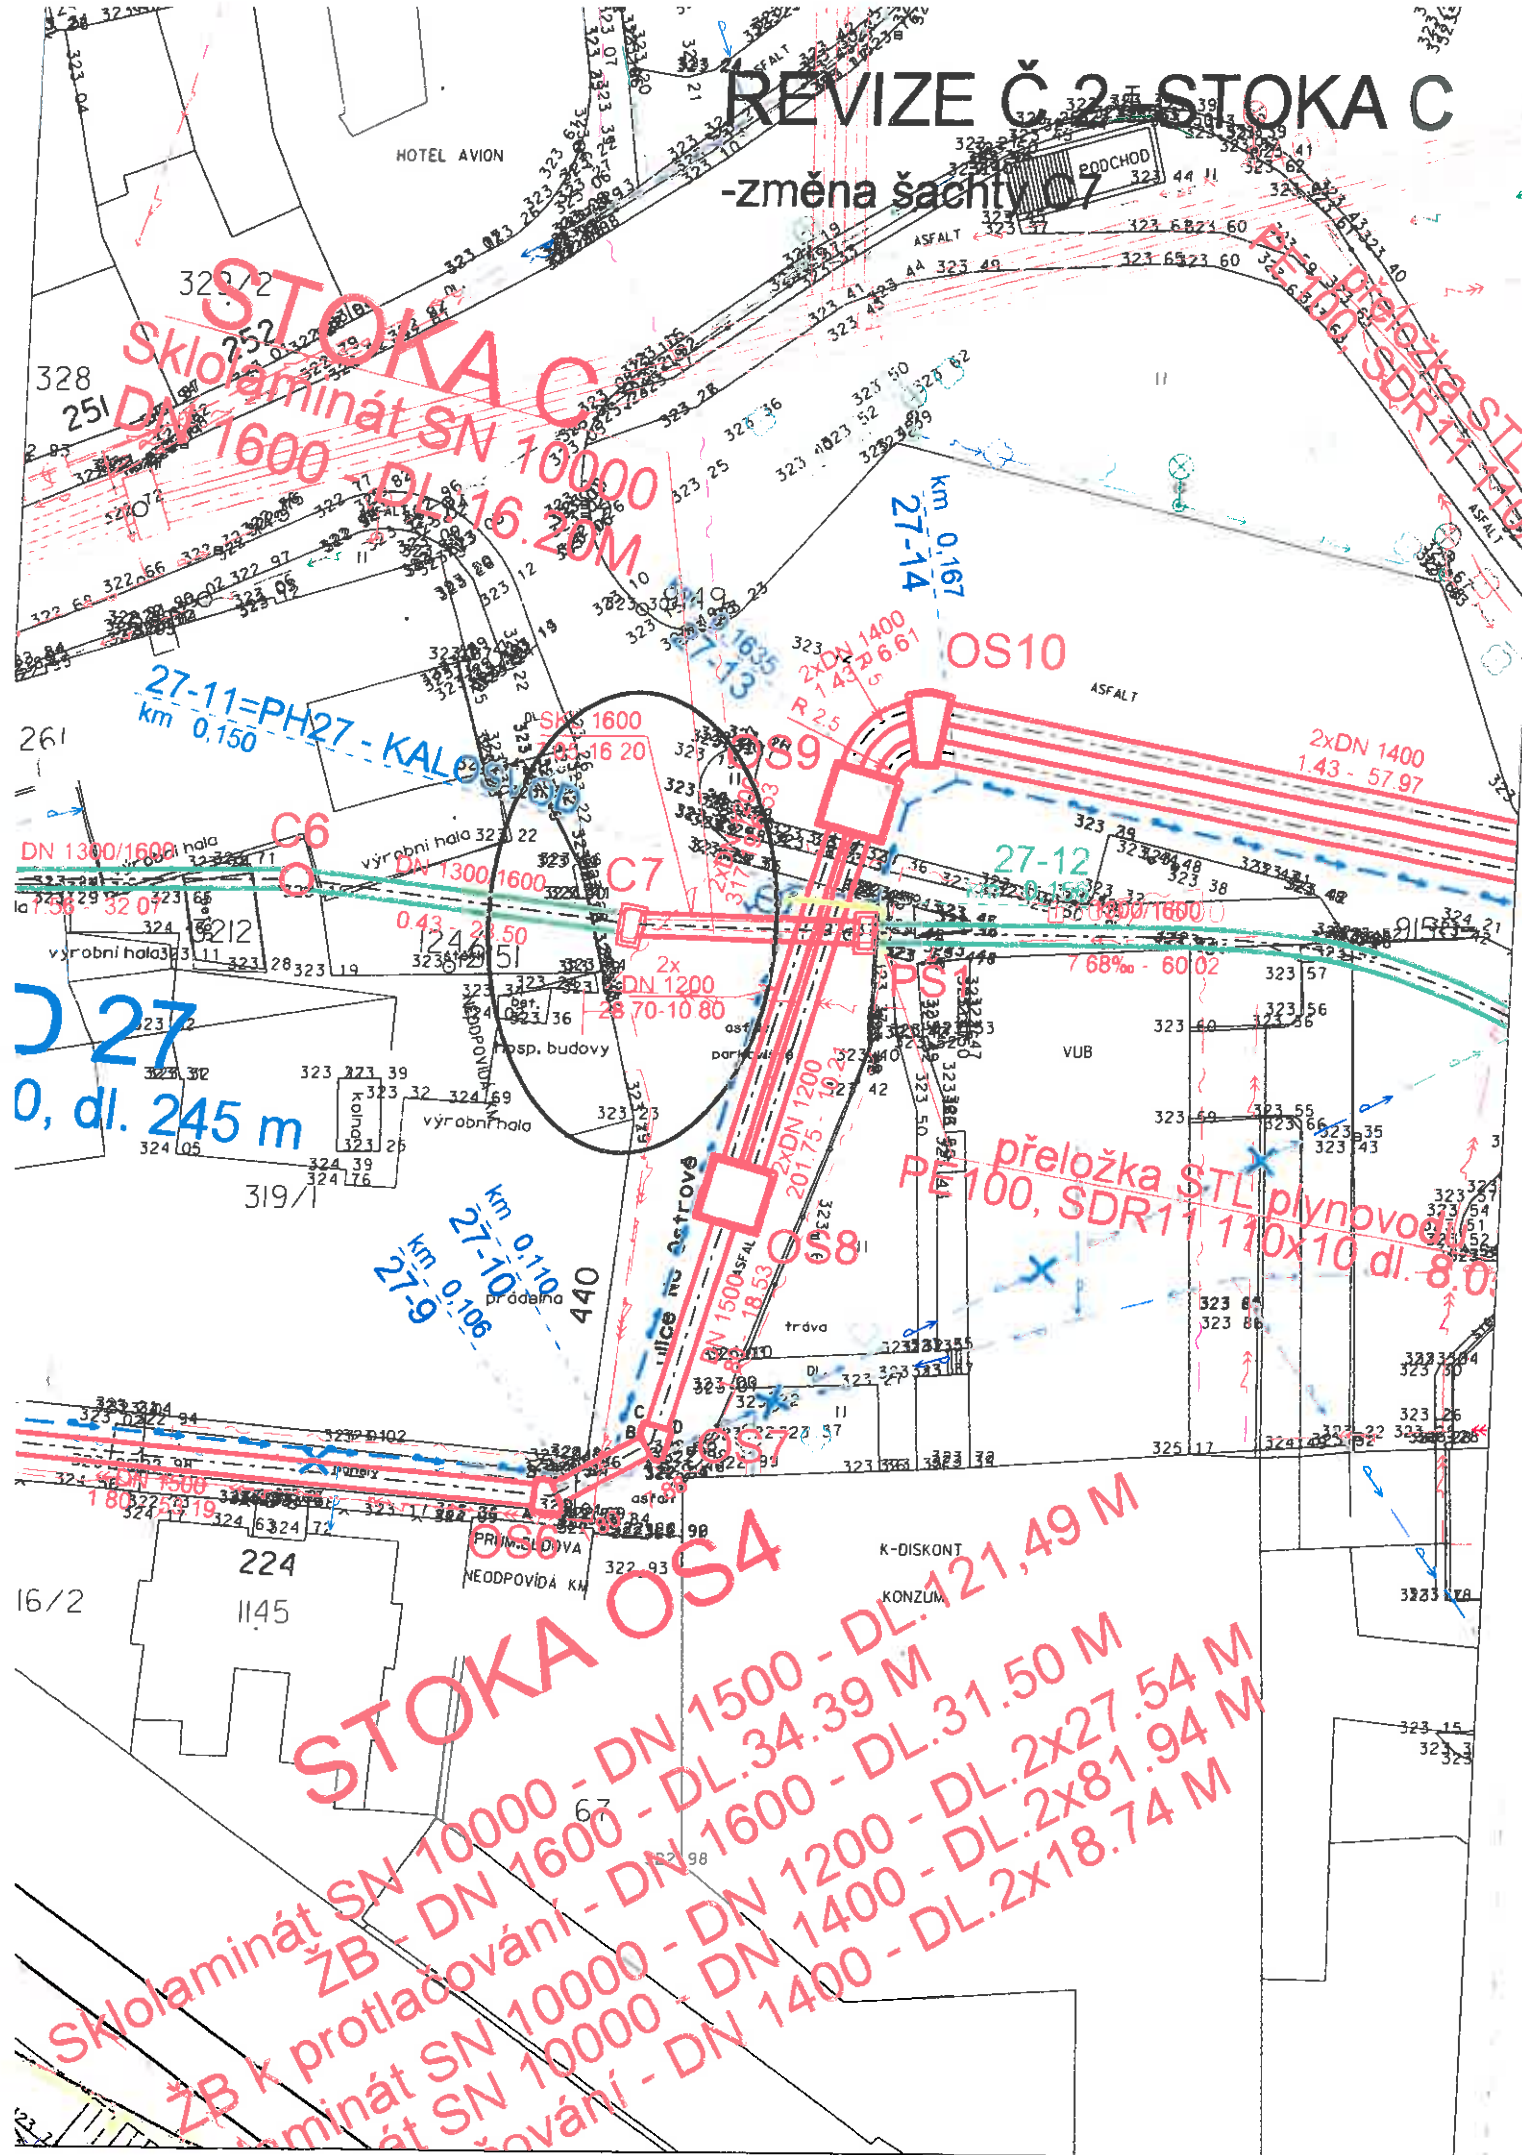

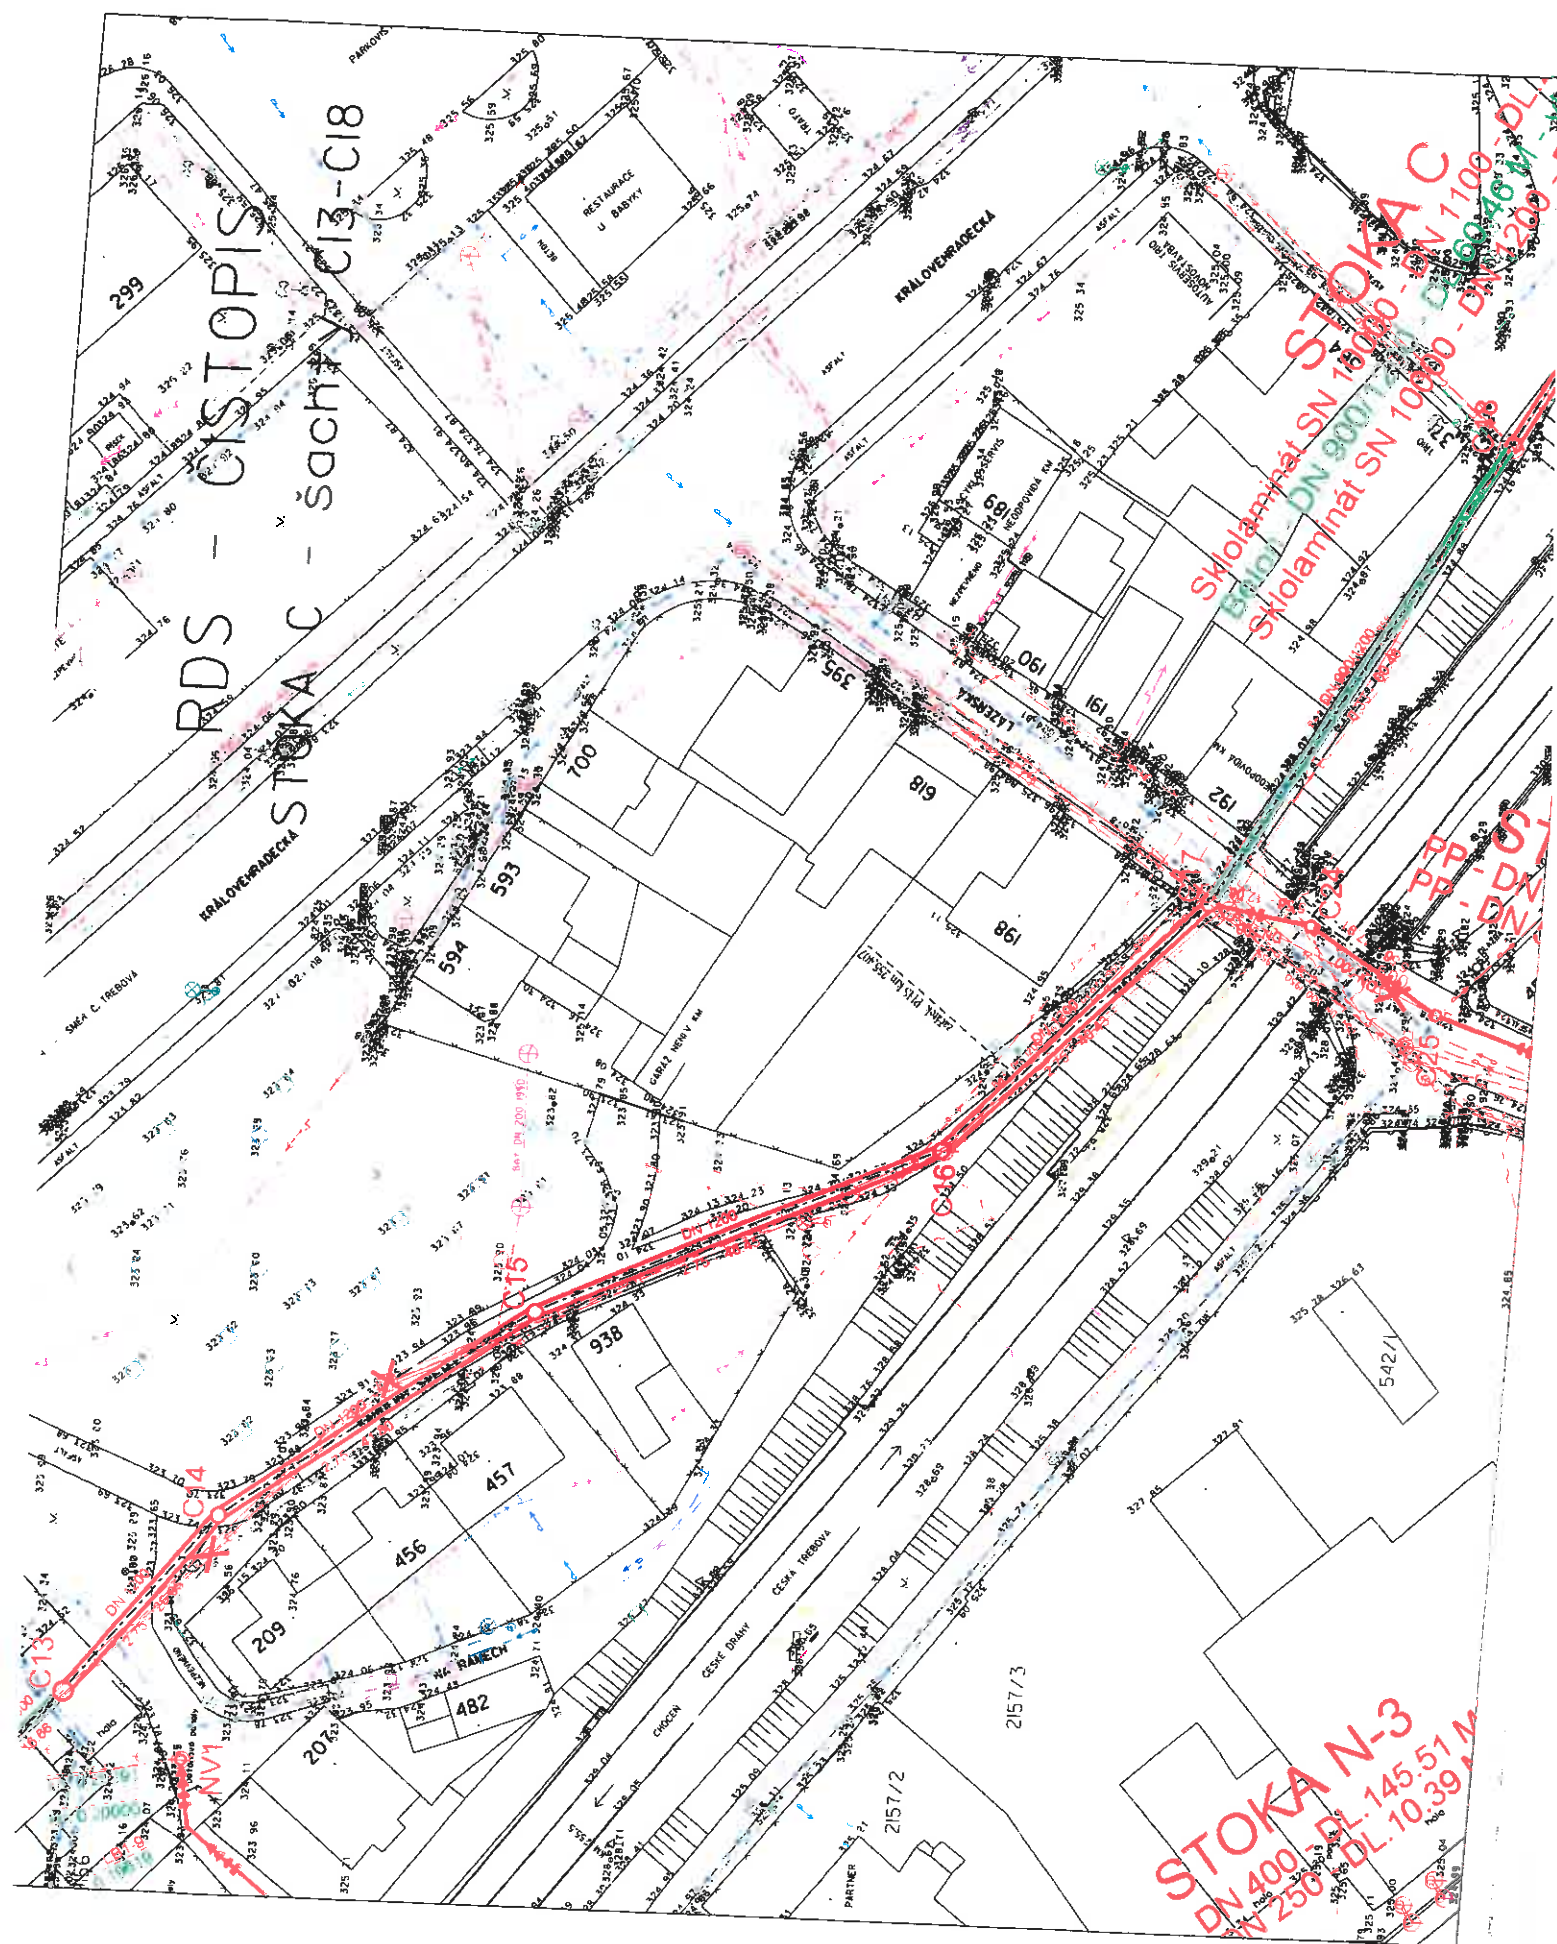



změna šachet 613 C18

PP-DN300-0.2-10M

OKA N-3  
DL-145.51 M  
10:39 M

AK NV2  
DL 29-55 M

STARTOVAC SACHTA 3.0 x 2.0 m


GILOVA SACHIA

variante 1-16  
(=10/9m+52)  
325 31


215711

215711



REVIZE C12

POSUNUTÍ ŠACHTY C13

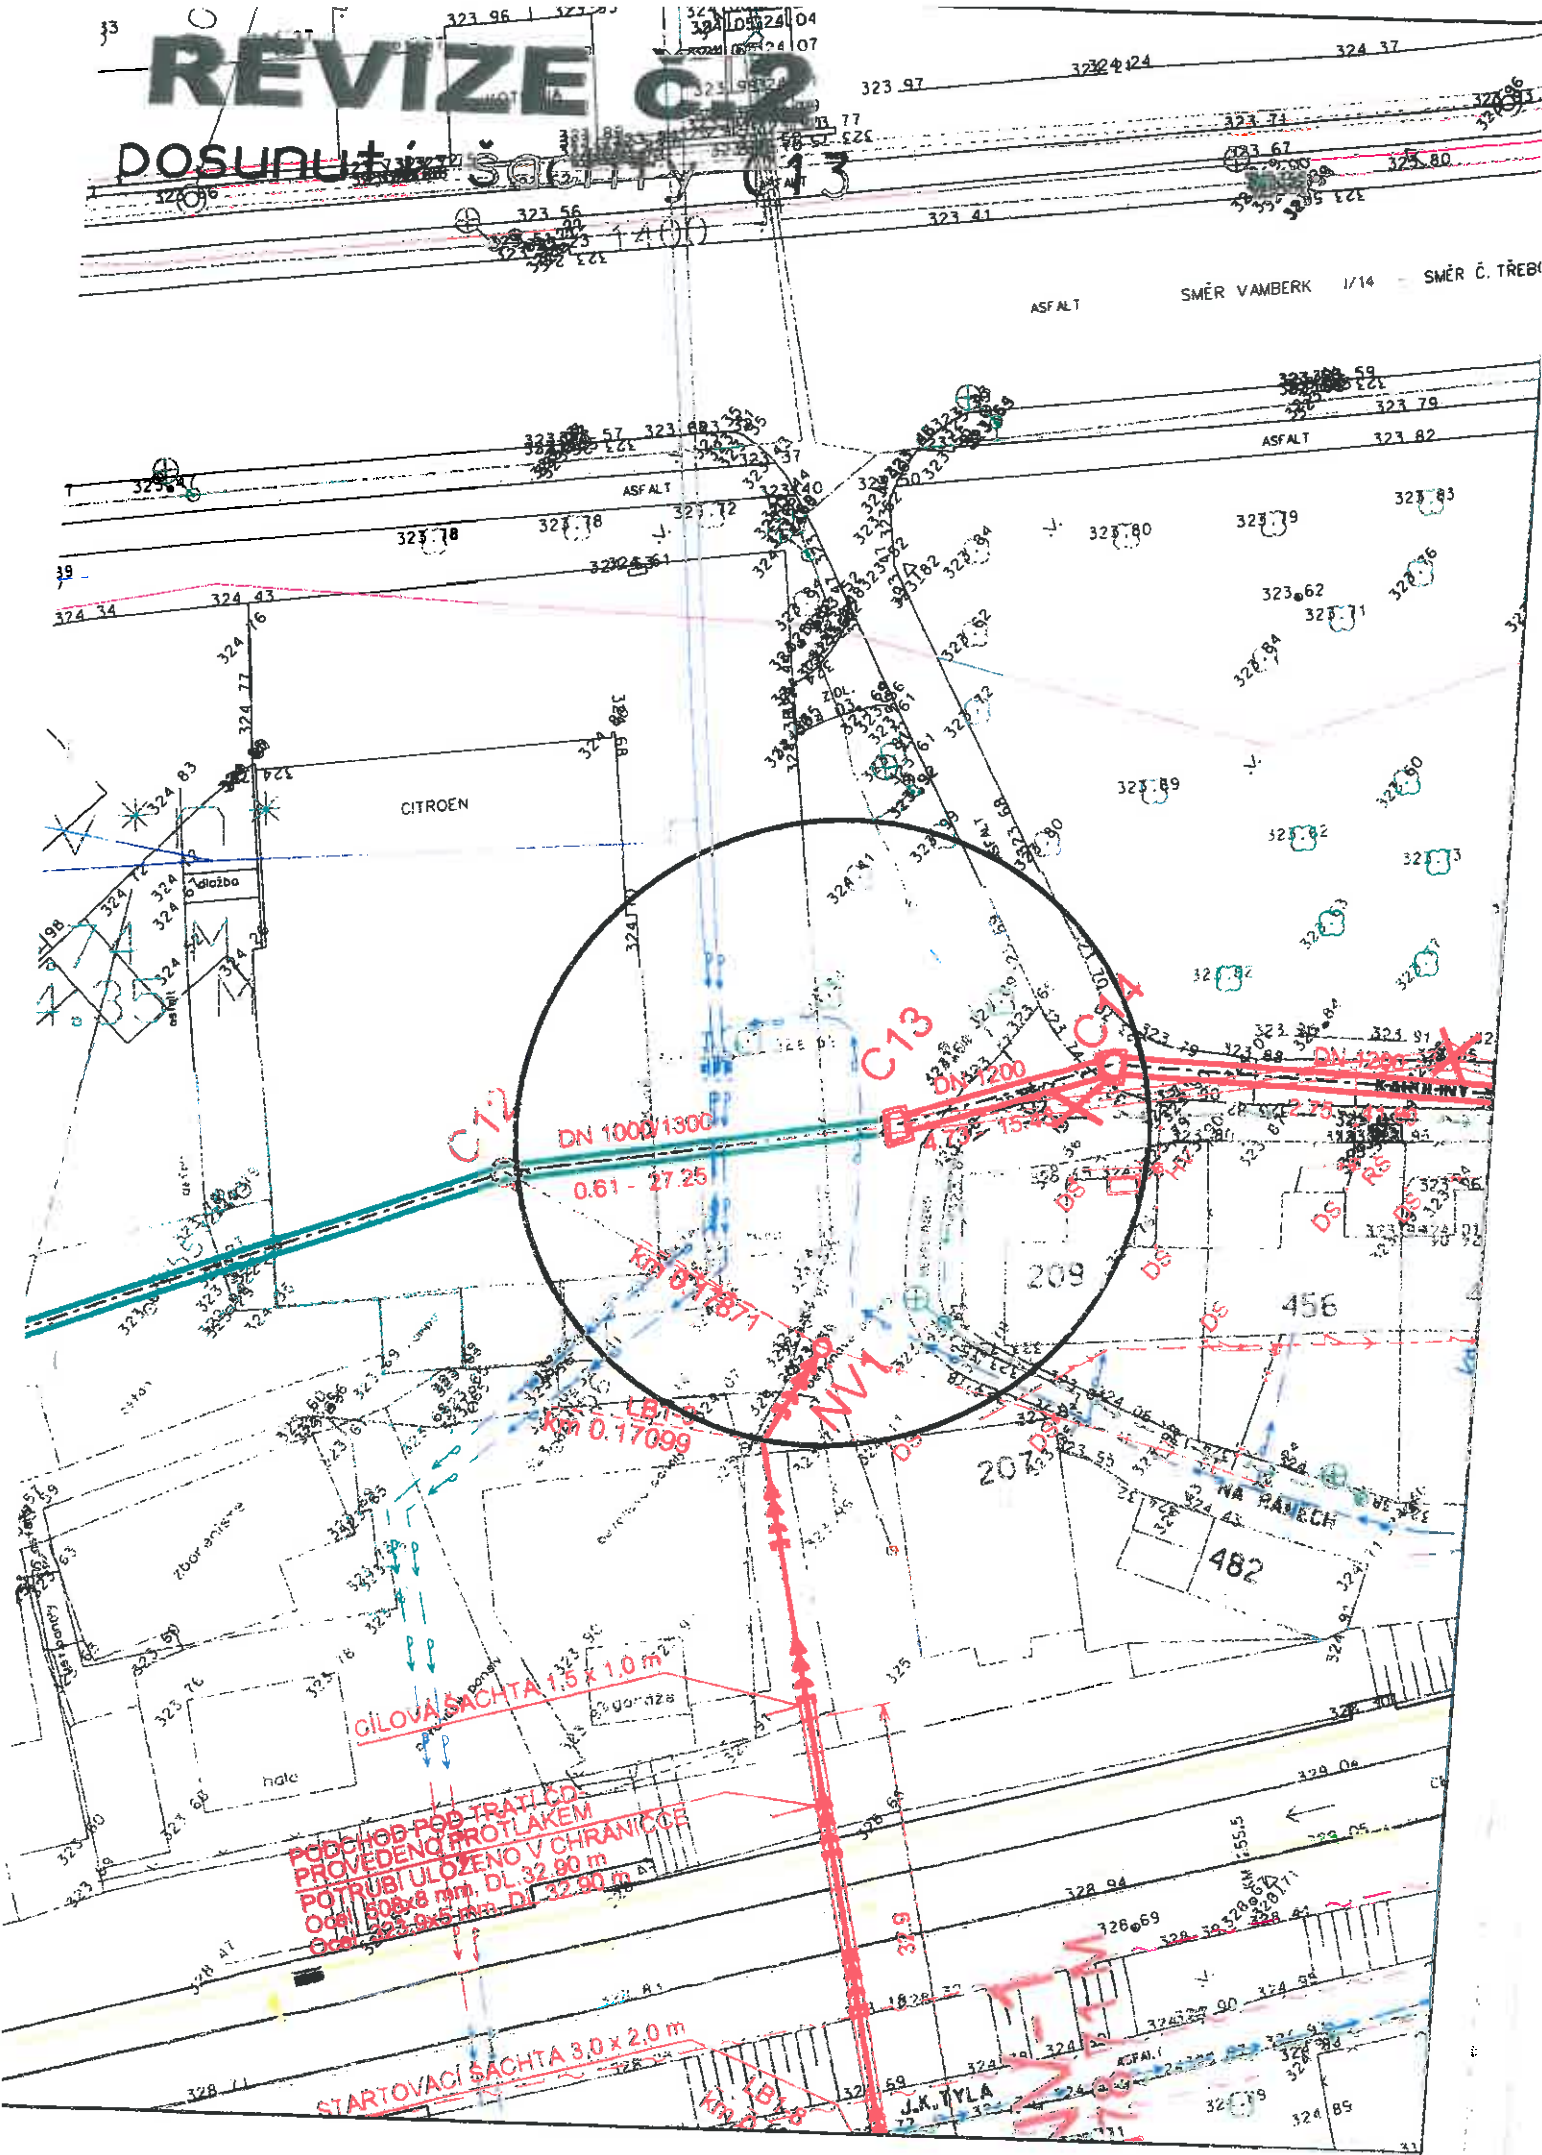

CITROEN

GILOVÁ ŠACHTA 1,5 x 1,0 m

PODCHOB POD TRATÍ ČD  
PROVEDENÍ PROTLAKEM  
POTRUBÍ ULOŽENO V CHRÁNICI  

STARTOVACÍ ŠACHTA 3,0 x 2,0 m

J. K. TYLA








CP 435


ÚZEMÍ  
DRUHY POVRCHU  
VZDÁLENOSTI ŠACHET  
NÁZVY ŠACHET

SMĚROVÉ POMĚRY

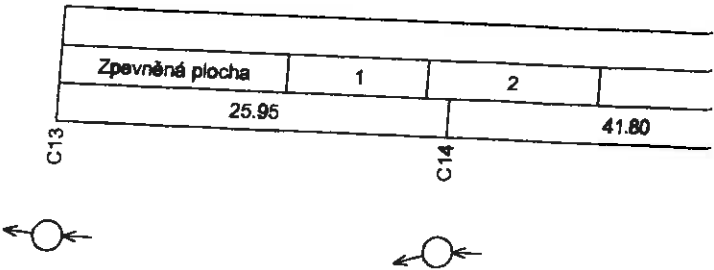

# PODÉLNÝ PROFIL STOKY C

ĚŘÍTKO 1:500/1:100

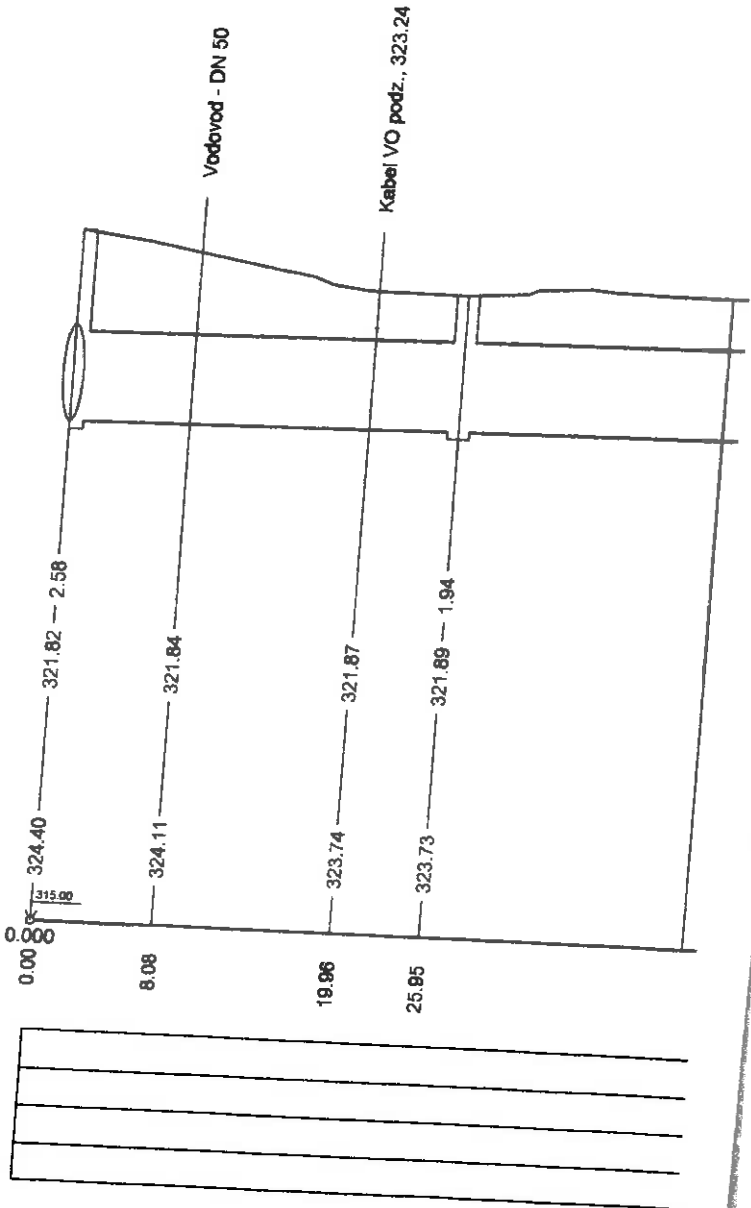

HLOUBKA VÝKOPU

KÓTY DNA POTRUBÍ

KÓTY TERÉNU


STANIČENÍ [km/m]

SKLON [promile] - DÉLKA [m]  
DN [mm] - MATERIÁL - DÉLKA [m]  
KAPACITA [l/s] - RYCHLOST [m/s]  
NÁVR.PRŮTOK [l/s] - RYCHLOST [m/s]




ÚZEMÍ  
 DRUHY POVRCHU  
 VZDÁLENOSTI ŠACHET  
 NÁZVY ŠACHET

SMĚROVÉ POMĚRY

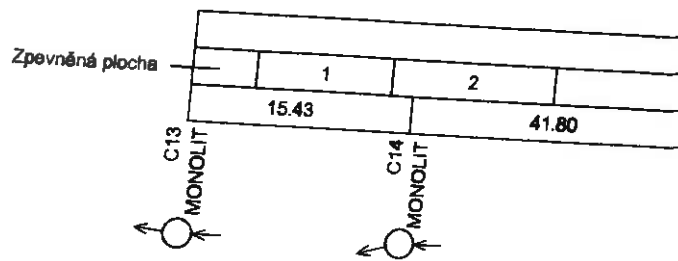

# PODÉLNÝ PROFIL STOKY C

MĚŘÍTKO 1:500/1:100

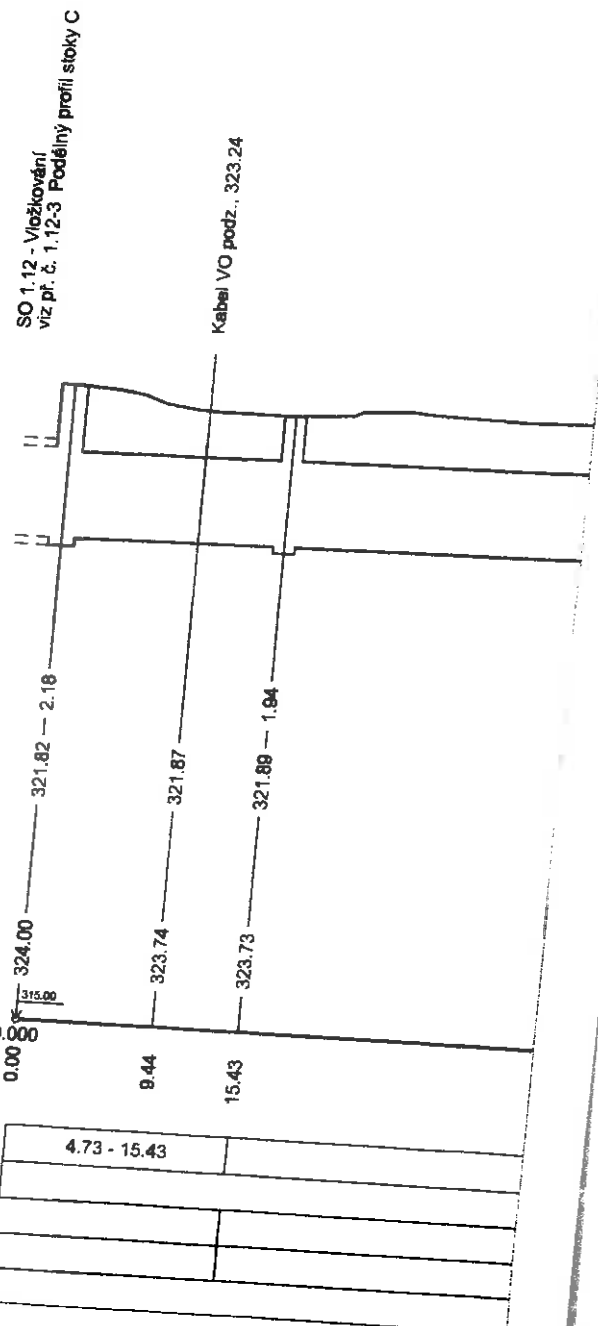

HLOUBKA VÝKOPU

KÓTY DNA POTRUBÍ

KÓTY TERÉNU

STANIČENÍ [km/m]

SKLON [promile] - DÉLKA [m]

DN [mm] - MATERIÁL - DÉLKA [m]

KAPACITA [l/s] - RYCHLOST [m/s]

NÁVR.PRŮTOK [l/s] - RYCHLOST [m/s]

|   |                               |                                                                        |  |
|---|-------------------------------|------------------------------------------------------------------------|--|
| <b>Projekt „ ÚSTÍ NAD ORLICÍ – KANALIZACE A ČOV “</b>   |                               |                                                                        |  |
| <b>Změnový list</b>   |                               | <b>ZL č. 1A-21</b>                                                     |  |
| <b>Část B: SKUTEČNÉ PROVEDENÍ ZMĚNY</b>   |                               |                                                                        |  |
| <b>Komu:</b>   | <b>TEPVOS, spol. s r.o.</b>   | <b>Datum:</b>                                                          |  |
| <b>Odesláno/</b>   | <b>předáno:</b>               |                                                                        |  |
| <b>Stavební objekt (provozní soubor):</b>   |                               | SO 1.02 – Stoky B-1, BA, BB, BC, C                                     |  |
| <b>Odkazy:</b>   | <b>na specifikaci:</b>        | RDS                                                                    |  |
|   | <b>na výkresy:</b>            | Projektová dokumentace změny RDS                                       |  |
|   | <b>na rozp. podklady:</b>     | Výkaz výměr změny – kalkulace změny                                    |  |
|   | <b>na jinou část smlouvy:</b> |                                                                        |  |
| <b>ZMĚNA – popis změny a zdůvodnění změny:</b>   |                               |                                                                        |  |
| <b>Důvod změny:</b> Rozdíl mezi ZDS a RDS   |                               |                                                                        |  |
| <b>Popis změny:</b>   |                               |                                                                        |  |
| Stoky B-1, BA, BB, BC, C –posunutí šachty C13, změna typu šachet C7, C13, C14, C15, C17, C18, doplnění počtu a změna profilu odboček pro domovní přípojky.   |                               |                                                                        |  |
| Součástí Části B – Skutečné provedení změny je: 1) Skutečný cenový dopad změny =   |                               |                                                                        |  |
|   | Vícepráce                     | plus 889 572,97 Kč bez DPH                                             |  |
|   | Méněpráce                     | minus 404 225,11 Kč bez DPH                                            |  |
|   | <b>Celkem</b>                 | <b>plus 485 347,85 Kč bez DPH</b>                                      |  |
| <b>Oznámení vydává:</b> Sdružení „ Ústí nad Orlicí – kanalizace a ČOV “   |                               |                                                                        |  |
| <i>Správce stavby přezkoumal navrhovaný objem víceprací co do rozsahu i hodnoty nákladů a shledává je jako opodstatněné, když zároveň porovnal předmětné vícepráce s rozsahem původně sjednaného předmětu díla a prohlašuje, že jednotlivé položky předmětných víceprací se nekryjí s položkami specifikovanými v původním rozsahu předmětu díla.</i> |                               |                                                                        |  |
| Potvrzením oznámení změny uděluje objednatel pokyn pro vyúčtování změny.   |                               |                                                                        |  |
| Vyjádření dotčených:   |                               |                                                                        |  |
| <b>Za zhotovitele: Souhlasí - nesouhlasí</b><br>14. 11. 2014<br>Datum:   |                               | <b>Za projektanta: Souhlasí - nesouhlasí</b><br>14. 11. 2014<br>Datum: |  |
| <b>Za správce stavby: Souhlasí – nesouhlasí</b><br>ÚSTÍ NAD ORLICÍ - KANALIZACE A ČOV<br>SPRÁVCE STAVBY<br>14. 11. 2014<br>Datum:   |                               | <b>Za objednatele: Souhlasí - nesouhlasí</b><br>14. 11. 2014<br>Datum: |  |

| Pol.                                             | Popis položky   | m.j. | Množství<br>ZDS | Množství<br>RDS | Množství<br>revize 6.2-RDS | Rozsah<br>revize 6.2-RDS | Jedn. cena<br>Kč/m.j. | Celková cena rozřadí<br>Kč |
|--------------------------------------------------|---|------|-----------------|-----------------|----------------------------|--------------------------|-----------------------|----------------------------|
| <b>SO 1.02 STOKY B-1, BA, BB, BC, C</b>          |   |      |                 |                 |                            |                          |                       |                            |
| <b>STOKY</b>                                     |   |      |                 |                 |                            |                          |                       |                            |
| <b>Zemní práce</b>                               |   |      |                 |                 |                            |                          |                       |                            |
| 1                                                | Klácení stromů o průměru kmenů nad 30 cm vč. jejich odvozu   | kus  | 3,000           | 3,000           | 3,000                      | 0,000                    | 810,40                | 0,00                       |
| 2                                                | Odstřelení pařezů pod úrovní, o průměru 30 - 50 cm vč. jejich odvozu   | kus  | 3,000           | 3,000           | 3,000                      | 0,000                    | 120,10                | 0,00                       |
| 3                                                | Čerpání vody, včetně zaplnění potřebného počtu provozních a základních čerpadel, zřízení čerpacích jímek a potrubí, zaplnění povolení k vypouštění, odvedení vyčerpané vody, poplatky za její vypouštění, potřebné obklady a pohybového skřutí.                        | kpl  | 1,000           | 1,000           | 1,000                      | 0,000                    | 128 176,50            | 0,00                       |
| 4                                                | Dočasné zaplnění potrubí   | m    | 96,079          | 96,079          | 96,079                     | 0,000                    | 311,80                | 0,00                       |
| 5                                                | Dočasné zaplnění kabelů - do počtu 3 kabelů   | m    | 66,220          | 66,220          | 66,220                     | 0,000                    | 252,10                | 0,00                       |
| 6                                                | Sejmání omítky, pl. do 400 m2, příměstní do 50 m   | m3   | 36,500          | 36,500          | 36,500                     | 0,000                    | 96,70                 | 0,00                       |
| 7                                                | Přístavění za zřízení hloubení v blízkosti vedení   | m3   | 322,504         | 322,504         | 322,504                    | 0,000                    | 38,80                 | 0,00                       |
| 8                                                | Hloubení zapevňovacích jam v hor. II, 1-4, s urovňněním dna do předepsaného profilu a spádu, s případným nutným přemístěním ve výkopě a dále bud s přemístěním výkopu na přilehlém terénu na vzdálenost do 3 m od okraje játry nebo s naložením na dopravní prostředek | m3   | 214,828         | 214,828         | 214,828                    | 0,000                    | 110,10                | 0,00                       |
| 9                                                | Hloubení zapevňovacích jam v hor. II, 5-7, s urovňněním dna do předepsaného profilu a spádu, s případným nutným přemístěním ve výkopě a dále bud s přemístěním výkopu na přilehlém terénu na vzdálenost do 3 m od okraje játry nebo s naložením na dopravní prostředek | m3   | 7,851           | 7,851           | 7,851                      | 0,000                    | 809,40                | 0,00                       |
| 10                                               | Hloubení rýh šířky do 200 cm v hor. II, 1-4 zapevňovacích i nezapevňovacích s urovňněním dna do předepsaného profilu a spádu, s přehozením výkopu na přilehlém terénu na vzdálenost do 5 m od podélné osy rýhy nebo s naložením na dopravní prostředek                 | m3   | 4 890,420       | 4 907,880       | 4 855,470                  | -52,210                  | 102,20                | -5 335,86                  |
| 11                                               | Hloubení rýh šířky do 200 cm v hor. II, 5-7 zapevňovacích i nezapevňovacích s urovňněním dna do předepsaného profilu a spádu, s přehozením výkopu na přilehlém terénu na vzdálenost do 5 m od podélné osy rýhy nebo s naložením na dopravní prostředek                 | m3   | 312,155         | 313,280         | 309,920                    | -3,360                   | 942,10                | -3 148,91                  |
| 12                                               | Pažení a rozpeření stěn rýh hl. do 2m   | m2   | 536,100         | 536,100         | 536,100                    | 0,000                    | 26,50                 | 0,00                       |
| 13                                               | Pažení a rozpeření stěn rýh hl. do 4m   | m2   | 5 343,059       | 5 362,610       | 5 316,325                  | -46,285                  | 35,20                 | -1 536,33                  |
| 14                                               | Odstřelení pažení stěn rýh hl. do 2 m   | m2   | 536,100         | 536,100         | 536,100                    | 0,000                    | 0,80                  | 0,00                       |
| 15                                               | Odstřelení pažení stěn rýh hl. do 4 m   | m2   | 5 343,059       | 5 362,610       | 5 316,325                  | -46,285                  | 9,30                  | -430,50                    |
| 16                                               | Sválek přemístění výkopu z hor.1-4 do 2,5 m   | m3   | 855,823         | 859,040         | 846,990                    | -10,050                  | 2,70                  | -27,13                     |
| 17                                               | Sválek přemístění výkopu z hor.1-4 do 4,0 m   | m3   | 1 709,884       | 1 808,450       | 1 787,780                  | -18,670                  | 2,70                  | -50,41                     |
| 18                                               | Sválek přemístění výkopu z hor.5-7 do 4,0 m   | m3   | 174,978         | 178,380         | 174,190                    | -1,190                   | 4,00                  | -4,78                      |
| 19                                               | Vodorovné přemístění výkopu z hor.1-4 do 50 m   | m3   | 38,500          | 38,500          | 38,500                     | 0,000                    | 33,30                 | 0,00                       |
| 20                                               | Vodorovné přemístění výkopu z hor.1-4 na vzdálenost a zpět vč. naložení   | m3   | 668,550         | 668,550         | 644,130                    | -24,420                  | 79,80                 | -1 943,80                  |
| 21                                               | Vodorovné přemístění přebytkového výkopu z hor.1-4 na skládku vč. uložení výkopu a příslušného poplatku za skládku   | m3   | 4 438,808       | 4 453,980       | 4 426,170                  | -27,790                  | 345,00                | -9 687,55                  |
| 22                                               | Vodorovné přemístění přebytkového výkopu z hor.5-7 na skládku vč. uložení výkopu a příslušného poplatku za skládku   | m3   | 325,987         | 322,400         | 319,060                    | -3,340                   | 345,00                | -1 152,30                  |
| 23                                               | Zlepení jam, rýh, štátek se zhutněním   | m3   | 3 342,749       | 3 353,460       | 3 326,040                  | -24,420                  | 108,80                | -2 658,60                  |
| 24                                               | Obvyklé potrubí bez prohození asfaltu   | m3   | 809,814         | 801,330         | 807,690                    | -13,670                  | 108,20                | -1 451,75                  |
| 25                                               | Úprava plátně v zářezích v hor. 1-4, bez zhutnění   | m2   | 2 203,143       | 2 203,143       | 2 177,800                  | -25,243                  | 8,20                  | -201,94                    |
| 26                                               | Rozsečení omítky, rovina, 3, do 10 cm vč. osaz. travním semenem   | m2   | 383,000         | 383,000         | 383,000                    | 0,000                    | 37,20                 | 0,00                       |
| 27                                               | Vhodný záplepový materiál pro tržební komunikace podle TP 146, vhodné výškové zarážky z výkopu a nacyládů dle TP 146   | T    | 3 298,968       | 3 310,380       | 3 310,380                  | 0,000                    | 156,20                | 0,00                       |
| 28                                               | Štěrpkové frakce 0-16   | T    | 1 992,060       | 1 872,310       | 1 846,830                  | -25,380                  | 205,70                | -5 220,67                  |
| 29                                               | Štěrpkové frakce 0-63 A   | T    | 1 981,860       | 1 871,120       | 1 871,120                  | 0,000                    | 278,30                | 0,00                       |
| <b>Zemní práce celkem :</b>                      |   |      |                 |                 |                            |                          |                       |                            |
|                                                  |   |      |                 |                 |                            |                          |                       | -32 747,82                 |
| <b>Přípravné a příslušné práce</b>               |   |      |                 |                 |                            |                          |                       |                            |
| 30                                               | Rozhrnutí zámk. dlažby pro pblí kam bez odvozu suší meter že zpět použít   | m2   | 27,135          | 27,135          | 27,135                     | 0,000                    |                       | 0,00                       |
| 31                                               | Odstřelení podkladu pl. 200 m2,kam.šlábné tl.20 cm   | m2   | 145,880         | 145,880         | 145,880                    | 0,000                    |                       | 0,00                       |
| 32                                               | Odstřelení podkladu pl. 200 m2,kam.šlábné tl.20 cm   | m2   | 172,842         | 172,842         | 172,842                    | 0,000                    |                       | 0,00                       |
| 33                                               | Odstřelení podkladu nad 200 m2,kam.šlábné tl.20 cm   | m2   | 1 545,300       | 1 555,500       | 1 555,500                  | 0,000                    |                       | 0,00                       |
| 34                                               | Odstřelení podkladu nad 200 m2,kam.šlábné tl.20 cm   | m2   | 1 545,300       | 1 555,500       | 1 555,500                  | 0,000                    |                       | 0,00                       |
| 35                                               | Vytřídění obrub. chodníkových včetně odvozu na mezískladu a zpět   | m    | 95,000          | 95,000          | 95,000                     | 0,000                    |                       | 0,00                       |
| 36                                               | Vodorovná doprava suší po suchu na skládku vč. uložení   | t    | 364,204         | 369,030         | 369,030                    | 0,000                    |                       | 0,00                       |
| 37                                               | Poplatek za skládku stavební suší   | t    | 364,204         | 369,030         | 369,030                    | 0,000                    |                       | 0,00                       |
| <b>Přípravné a příslušné práce celkem :</b>      |   |      |                 |                 |                            |                          |                       |                            |
|                                                  |   |      |                 |                 |                            |                          |                       | 0,00                       |
| <b>suší - živice</b>                             |   |      |                 |                 |                            |                          |                       |                            |
| 38                                               | Odstřelení podkladu pl. do 200 m2, živice tl. 10 cm   | m2   | 145,880         | 145,880         | 145,880                    | 0,000                    |                       | 0,00                       |
| 39                                               | Odstřelení podkladu nad 200 m2, živice tl. 10 cm   | m2   | 1 701,100       | 1 801,380       | 1 801,380                  | 0,000                    |                       | 0,00                       |
| 40                                               | Frézování korytl nad 500 m2, bez přikládek, 0,5 cm   | m2   | 2 149,040       | 2 180,430       | 2 180,430                  | 0,000                    |                       | 0,00                       |
| 41                                               | Frézování stávajícího živnicového korytl tl. do 3 cm   | m    | 739,000         | 756,000         | 756,000                    | 0,000                    |                       | 0,00                       |
| 42                                               | Frézování stávajícího živnicového korytl tl. do 5 cm zaříz. slyt. asf. asfaltovou zátkou a posypem   | m    | 739,000         | 756,000         | 756,000                    | 0,000                    |                       | 0,00                       |
| 43                                               | Vodorovná doprava suší po suchu na skládku vč. uložení   | t    | 478,636         | 479,490         | 478,490                    | 0,000                    |                       | 0,00                       |
| 44                                               | Poplatek za nacylád   | t    | 478,636         | 479,490         | 478,490                    | 0,000                    |                       | 0,00                       |
| <b>a suší - živice celkem :</b>                  |   |      |                 |                 |                            |                          |                       |                            |
|                                                  |   |      |                 |                 |                            |                          |                       | 0,00                       |
| <b>bourání ve výkopu</b>                         |   |      |                 |                 |                            |                          |                       |                            |
| 45                                               | Bourání konstrukcí z prostého betonu   | m3   | 1 194,327       | 1 194,327       | 1 194,327                  | 0,000                    |                       | 0,00                       |
| 46                                               | Sválek přemístění výkopu z hor.5-7 do 4,0 m bourání   | m3   | 656,880         | 656,880         | 656,880                    | 0,000                    |                       | 0,00                       |
| 47                                               | Vodorovné přemístění suší skládku vč. uložení   | m3   | 1 194,327       | 1 194,327       | 1 194,327                  | 0,000                    |                       | 0,00                       |
| 48                                               | Poplatek za skládku stavební suší   | t    | 2 627,519       | 2 627,519       | 2 627,519                  | 0,000                    |                       | 0,00                       |
| <b>a bourání ve výkopu celkem :</b>              |   |      |                 |                 |                            |                          |                       |                            |
|                                                  |   |      |                 |                 |                            |                          |                       | 0,00                       |
| <b>Podtlaková a vedlejší konstrukce</b>          |   |      |                 |                 |                            |                          |                       |                            |
| 49                                               | Tratvody z PVC drenážních trubek, kabe a obvyklé štěrpkové, trubky d 100 mm, vč. zem. prací   | m    | 1 157,570       | 1 166,070       | 1 155,550                  | -10,520                  | 79,80                 | -837,36                    |
| 50                                               | Luža pod potrubí ze štěrpkové do 63 mm   | m3   | 441,898         | 443,500         | 437,840                    | -5,660                   | 477,70                | -2 699,01                  |
| 51                                               | Děsy podtlakové pod šachty C12/15 tl.10cm   | m3   | 41,220          | 41,220          | 41,220                     | 0,000                    | 3 284,20              | 0,00                       |
| 52                                               | Bloky pro potrubí z betonu C 12/15   | m3   | 8,844           | 8,844           | 8,844                      | 0,000                    | 3 284,20              | 0,00                       |
| <b>Podtlaková a vedlejší konstrukce celkem :</b> |   |      |                 |                 |                            |                          |                       |                            |
|                                                  |   |      |                 |                 |                            |                          |                       | -3 493,40                  |
| <b>Trubní vedení</b>                             |   |      |                 |                 |                            |                          |                       |                            |
| 53                                               | Montáž trub keramických, příř. kroužek, DN 300   | m    | 70,840          | 70,840          | 70,840                     | 0,000                    | 282,10                | 0,00                       |
| 54                                               | Montáž trub keramických, příř. kroužek, DN 400   | m    | 147,530         | 147,530         | 147,530                    | 0,000                    | 291,90                | 0,00                       |
| 55                                               | Montáž potrubí sklolaminátového ve výkopu, DN 600   | m    | 130,040         | 130,040         | 130,040                    | 0,000                    | 364,80                | 0,00                       |
| 56                                               | Montáž potrubí sklolaminátového ve výkopu, DN 800   | m    | 282,450         | 282,450         | 282,450                    | 0,000                    | 597,10                | 0,00                       |
| 57                                               | Montáž potrubí sklolaminátového ve výkopu, DN 1100   | m    | 218,080         | 218,080         | 218,080                    | 0,000                    | 703,30                | 0,00                       |
| 58                                               | Montáž potrubí sklolaminátového ve výkopu, DN 1200   | m    | 156,630         | 156,630         | 146,110                    | -10,520                  | 729,80                | -7 877,50                  |
| 59                                               | Montáž potrubí sklolaminátového ve výkopu, DN 1600   | m    | 15,610          | 15,610          | 15,610                     | 0,000                    | 809,40                | 0,00                       |
| 60                                               | Montáž trub z tvrdého PVC a PP, gumový kroužek, DN 250 a DN 300   | m    | 41,340          | 48,840          | 48,840                     | 0,000                    | 47,80                 | 0,00                       |
| 61                                               | Montáž trub z tvrdého PVC a PP, gumový kroužek, DN 500   | m    | 94,670          | 94,670          | 94,670                     | 0,000                    | 185,80                | 0,00                       |
| 62                                               | Zkouška těsnosti kanalizační potrubí vč. šachet DN do 300, vodou, vč. uložení konců potrubí   | m    | 111,280         | 120,480         | 120,480                    | 0,000                    | 45,10                 | 0,00                       |
| 63                                               | Zkouška těsnosti kanalizační potrubí vč. šachet DN do 400, vodou, vč. uložení konců potrubí   | m    | 147,530         | 147,530         | 147,530                    | 0,000                    | 66,30                 | 0,00                       |
| 64                                               | Zkouška těsnosti kanalizační potrubí vč. šachet DN do 600, vodou, vč. uložení konců potrubí   | m    | 224,710         | 224,710         | 224,710                    | 0,000                    | 79,60                 | 0,00                       |
| 65                                               | Zkouška těsnosti kanalizační potrubí vč. šachet DN do 800, vodou, vč. uložení konců potrubí   | m    | 282,450         | 282,450         | 282,450                    | 0,000                    | 105,50                | 0,00                       |
| 66                                               | Zkouška těsnosti kanalizační potrubí vč. šachet DN do 1200, vodou, vč. uložení konců potrubí   | m    | 375,290         | 375,290         | 364,770                    | -10,520                  | 172,60                | -1 814,70                  |
| 67                                               | Zkouška těsnosti kanalizační potrubí vč. šachet DN do 1600, vodou, vč. uložení konců potrubí   | m    | 15,610          | 15,610          | 15,610                     | 0,000                    | 262,10                | 0,00                       |



| Pol.      | Popis položky   | m.j.           | Množství<br>ZDS | Množství<br>RDS | Množství<br>revize 6.2-RDS | Revize<br>revize 6.2-RDS | Jedn. cena<br>Kč/m.j. | Celková cena rozpočtu<br>Kč |
|-----------|---|----------------|-----------------|-----------------|----------------------------|--------------------------|-----------------------|-----------------------------|
| 66        | Kamenné žloupky   | m              | 1 157,570       | 1 166,070       | 1 155,550                  | -10,520                  | 69,20                 | -725,88                     |
| 68        | Obetonování potrubí nebo zdiva stěn betonem C25/30   | m <sup>3</sup> | 115,533         | 115,533         | 115,533                    | 0,000                    | 2 773,20              | 0,00                        |
| 70        | Propoj nové šachty na stávající potrubí kamennou troubou DN500 dle cca 2,0 m vč. všech souvisejících prací   | kus            | 1,000           | 1,000           | 1,000                      | 0,000                    | 17 117,00             | 0,00                        |
| 71        | Propoj nové šachty na stávající potrubí betonovou troubou s řadičovou výtlačkou DN600 dle cca 2,0 m vč. všech souvisejících prací   | kus            | 4,000           | 4,000           | 4,000                      | 0,000                    | 12 273,80             | 0,00                        |
| 72        | Propoj nové šachty na stávající potrubí betonovou troubou s řadičovou výtlačkou DN800 dle cca 2,0 m vč. všech souvisejících prací   | kus            | 2,000           | 2,000           | 2,000                      | 0,000                    | 22 955,40             | 0,00                        |
| 73        | Šachta prefabrikovaná z betonových dílců pro DN 300 a 400 výška vstupu 2,1 m vč. úpravy zhlaví šachty   | kus            | 1,000           | 1,000           | 1,000                      | 0,000                    | 19 034,40             | 0,00                        |
| 74        | Šachta prefabrikovaná z betonových dílců pro DN 300 a 400 výška vstupu 3,0 m vč. úpravy zhlaví šachty   | kus            | 6,000           | 6,000           | 6,000                      | 0,000                    | 20 567,00             | 0,00                        |
| 75        | Šachta prefabrikovaná z betonových dílců pro DN 300 a 400 výška vstupu 5,0 m vč. úpravy zhlaví šachty   | kus            | 2,000           | 2,000           | 2,000                      | 0,000                    | 25 715,30             | 0,00                        |
| 76        | Šachta z betonových dílců pro DN 300 a DN 400 výška vstupu 3,0 m s monolitickým dnem vč. úpravy zhlaví šachty   | kus            | 1,000           | 1,000           | 1,000                      | 0,000                    | 22 818,00             | 0,00                        |
| 77        | Šachta prefabrikovaná z betonových dílců pro DN 500 a 600 výška vstupu 2,1 m vč. úpravy zhlaví šachty   | kus            | 5,000           | 5,000           | 5,000                      | 0,000                    | 19 790,70             | 0,00                        |
| 78        | Šachta prefabrikovaná z betonových dílců pro DN 500 a 600 výška vstupu 3,0 m vč. úpravy zhlaví šachty   | kus            | 4,000           | 4,000           | 4,000                      | 0,000                    | 21 426,40             | 0,00                        |
| 79        | Šachta z betonových dílců pro DN 500 a DN 600 výška vstupu 2,1 m s monolitickým dnem vč. úpravy zhlaví šachty   | kus            | 1,000           | 1,000           | 1,000                      | 0,000                    | 21 665,50             | 0,00                        |
| 80        | Šachta prefabrikovaná z betonových dílců pro DN 700 a 800 výška vstupu 3,0 m vč. úpravy zhlaví šachty   | kus            | 3,000           | 3,000           | 3,000                      | 0,000                    | 32 841,70             | 0,00                        |
| 81        | Šachta prefabrikovaná z betonových dílců pro DN 700 a 800 výška vstupu 4,0 m vč. úpravy zhlaví šachty   | kus            | 3,000           | 3,000           | 3,000                      | 0,000                    | 36 651,80             | 0,00                        |
| 82        | Šachta z betonových dílců pro DN 700 a DN 800 výška vstupu 4,0 m s monolitickým dnem vč. úpravy zhlaví šachty   | kus            | 1,000           | 1,000           | 1,000                      | 0,000                    | 34 035,00             | 0,00                        |
| 83        | Šachta prefabrikovaná z betonových dílců pro DN1100 výška vstupu 3,0 m vč. úpravy zhlaví šachty   | kus            | 1,000           | 1,000           | 1,000                      | 0,000                    | 35 169,60             | 0,00                        |
| 84        | Šachta prefabrikovaná z betonových dílců pro DN1100 výška vstupu 4,0 m vč. úpravy zhlaví šachty   | kus            | 2,000           | 2,000           | 2,000                      | 0,000                    | 37 860,80             | 0,00                        |
| 85        | Šachta z betonových dílců pro DN 1100 výška vstupu 4,0 m s monolitickým dnem vč. úpravy zhlaví šachty   | kus            | 1,000           | 1,000           | 1,000                      | 0,000                    | 44 875,80             | 0,00                        |
| 86        | Šachta prefabrikovaná z betonových dílců pro DN1200 výška vstupu 2,1 m vč. úpravy zhlaví šachty   | kus            | 2,00            | 2,00            | 0,00                       | -2,000                   | 32 938,00             | -65 878,00                  |
| 87        | Šachta prefabrikovaná z betonových dílců pro DN1200 výška vstupu 3,0 m vč. úpravy zhlaví šachty   | kus            | 2,00            | 2,00            | 1,00                       | -1,000                   | 34 577,70             | -34 577,70                  |
| 88        | Šachta prefabrikovaná z betonových dílců pro DN1600 výška vstupu 3,0 m vč. úpravy zhlaví šachty   | kus            | 1,00            | 1,00            | 0,00                       | -1,000                   | 45 233,80             | -45 233,80                  |
| 89        | Přechodová šachta P8 1 - podzemní jednokomor. monolit. objekt z vodostavného ŽB C30/37 XA1 světlé rozměry 2,2x1,0x1,0m. Sv. výška šachty činí 2,28m. Tloušťka stěn a dna šachty je 300 mm. Dno šachty bude vyplněno výplňovým betonem C30/37 XA1. Ve dně bude vyvýšená přelivná hrana a korytna výšky 1/2 DN. Šachta je zastropena ŽB strop deskou tl.250mm s otvorem provedenou jako stavební prefabrikát. Otvor bude vybaven kapsovým PEHD stupadlem. Do monolitického stěny šachty budou navrtána žebříkové stupadla s PE povlakem dle DIN 19555-A-ST. Vstup do šachty bude osazen ocelitovým poklopem DN600 tl.D400 včetně úpravy zhlaví. Vnitřní povrch bude natřen 2x ochranným nátěrovým systémem proti splásk.vodám. Na strop.desce bude proveden spád beton C12/15 v tl.50-100 mm. Na spádovém betonu bude provedena izolace proti zemi vzhledem k síťovací vodě. Izolace bude přetlačena na stěny dna šachty minimálně 300 mm pod hranu spodní desky strop. desky. Všechny prostory a spoje budou provedeny jako vodotěsné.                                                              | kus            | 1,000           | 1,000           | 1,000                      | 0,000                    | 128 390,30            | 0,00                        |
| 90        | Společná komora SK 3 - podzemní jednokomor. objekt z vodostavného ŽB C30/37 XA1 světlé rozměry 2,25x2,03x1,71x1,22x1,46m. Sv. výška komory činí 2,81m. Tloušťka stěn a dna komory je 300mm. Dno komory bude vyplněno výplňovým betonem C30/37 XA1. Ve dně bude vyvýšená přelivná hrana a korytna výšky 1/2 DN. Komora je zastropena ŽB strop deskou tl.250mm s otvorem provedenou jako stavební prefabrikát. Otvor bude vybaven kapsovým PEHD stupadlem. Do monolitického stěny šachty budou navrtána žebříkové stupadla s PE povlakem. Vstup do komory bude osazen ocelitovým poklopem DN600 tl.D400 včetně úpravy zhlaví. Vnitřní povrch bude natřen 2x ochranným nátěrovým systémem proti splásk.vodám. Na strop.desce bude proveden spád beton C12/15 v tl.50-100mm. Na spád. betonu bude provedena izolace proti zemi vzhledem k síťovací vodě. Izolace bude přetlačena na stěny šachty min.300mm pod hranu spod. desky strop. desky. Všechny prostory a spoje budou provedeny jako vodotěsné.                                                                                                | kus            | 1,000           | 1,000           | 1,000                      | 0,000                    | 250 348,20            | 0,00                        |
| 91        | Společná komora SK 4 - podzemní jednokomor. objekt z vodostavného ŽB C30/37 XA1 světlé rozměry 1,6x1,16x1,35x1,67x1,3x1,34m. Sv. výška komory činí 2,5m. Tloušťka stěn a dna komory je 300mm. Dno komory bude vyplněno výplňovým betonem C30/37 XA1. Ve dně bude vyvýšená přelivná hrana a korytna výšky 1/2 DN. Komora je zastropena ŽB strop deskou tl.250mm s otvorem provedenou jako stavební prefabrikát. Otvor bude vybaven kapsovým PEHD stupadlem. Do monolitického stěny šachty budou navrtána žebříkové stupadla s PE povlakem. Vstup do komory bude osazen ocelitovým poklopem DN600 tl.D400 včetně úpravy zhlaví. Vnitřní povrch bude natřen 2x ochranným nátěrovým systémem proti splásk.vodám. Na strop.desce bude proveden spád beton C12/15 v tl.50-100mm. Na spád. betonu bude provedena izolace proti zemi vzhledem k síťovací vodě a přetlačena na stěny šachty min.300mm pod hranu spod. desky strop. desky. Všechny prostory a spoje budou provedeny jako vodotěsné.   | kus            | 1,000           | 1,000           | 1,000                      | 0,000                    | 242 127,40            | 0,00                        |
| 92        | Společná komora SK 7 - podzemní jednokomor. objekt z vodostavného ŽB C30/37 XA1 světlé rozměry 2,74x1,45x2,06x1,7x1,85m. Sv. výška komory činí 2,71m. Tloušťka stěn a dna komory je 300 mm. Dno komory bude vyplněno výplňovým betonem C30/37 XA1. Ve dně bude vyvýšená přelivná hrana a korytna výšky 1/2 DN. Komora je zastropena ŽB strop deskou tl.250mm s otvorem provedenou jako stavební prefabrikát. Otvor bude vybaven kapsovým PEHD stupadlem. Do monolitického stěny šachty budou navrtána žebříkové stupadla s PE povlakem. Vstup do komory bude osazen ocelitovým poklopem DN600 tl.D400 včetně úpravy zhlaví. Vnitřní povrch bude natřen 2x ochranným nátěrovým systémem proti splásk.vodám. Na strop.desce bude proveden spád beton C12/15 v tl.50-100mm. Na spád. betonu bude provedena izolace proti zemi vzhledem k síťovací vodě a přetlačena na stěny šachty min.300mm pod hranu spod. desky strop. desky. Všechny prostory a spoje budou provedeny jako vodotěsné.   | kus            | 1,000           | 1,000           | 1,000                      | 0,000                    | 280 066,00            | 0,00                        |
| 93        | Spadště B6 prefabrikované kanalizační pro DN 400, výška vstupu 5,0m, výška spadště 1,18m. Dno je upraveno výplňovým betonem C30/37 XA1. Korytna bude výšky 1/2 DN odstup. potrubí a vyčistěna řadič. dílkem. řadič. dílek bude z KT DN200, podesty budou opěrnými protiskluz. žebří. obkladem, nárazové stěny opěrných žebříkových dílků. Na vstupu je osazen poklop DN600 tl.D400 proveden včetně úpravy zhlaví. Vnitřní povrch bude natřen uzavíracím nátěrovým systémem. Větší spoje a prostory jsou provedeny jako vodotěsné.   | kus            | 1,000           | 1,000           | 1,000                      | 0,000                    | 59 047,10             | 0,00                        |
| 94        | Spadště B7 prefabrikované kanalizační (na výskus DN200) pro DN 400, výška vstupu 5,0m, výška spadště 1,52m. Odtokové potrubí PP DN200-v trubce PP DN200 v celé výšce obetonováno betonem C12/15. Hlava spadště je ze SKL. Dno je upraveno výplňovým betonem C30/37 XA1. Korytna bude výšky 1/2 DN odstup. potrubí a vyčistěna řadič. dílkem. podesty budou opěrnými protiskluz. žebří. obkladem, nárazové stěny opěrných žebříkových dílků. Na vstupu je osazen poklop DN600 tl.D400 proveden včetně úpravy zhlaví. Vnitřní povrch bude natřen uzavíracím nátěrovým systémem. Větší spoje a prostory jsou provedeny jako vodotěsné.   | kus            | 1,000           | 1,000           | 1,000                      | 0,000                    | 60 374,00             | 0,00                        |
| N 1A-21-1 | Revizní šachta C7 - podzemní jednokomor. monolit. objekt z vodostavného ŽB C30/37 XA1 neprav. potrubí s max. světlými rozměry 1,18x2,25m. Sv. výška šachty činí 2,30m. Tloušťka stěn a dna šachty je 300 mm. Dno šachty bude vyplněno výplňovým betonem C30/37 XA1. Ve dně bude vyvýšená přelivná hrana a korytna výšky 1/2 DN se 2 kapsovými stupadly. Šachta je zastropena ŽB strop deskou tl.250mm s otvorem provedenou jako stavební prefabrikát. Otvor bude vybaven kapsovým PEHD stupadlem. Do monolitického stěny šachty bude osazen rovněž stupadlo kapsových a žebříkových s PE povlakem. Vstup do šachty bude osazen vývrt. přelivkem a podbetonovaním a ocelitovým poklopem DN600 tl.D400 včetně úpravy zhlaví. Na přílohu bude osazena šach. vložka SKL DN1600-vak z trubky DN1600. Celý vnitřní povrch šachty bude natřen 2x ochranným uzavíracím nátěrovým systémem proti splásk.vodám. Na stropní desce bude proveden spádový beton C12/15 v tl.50-100 mm. Celá komora bude obložena izolací proti vodě 2x asf. lepenka+3x penetr nátěr. Všechny prostory a spoje budou vodotěsné.  | kus            | 0,00            | 0,00            | 1,00                       | 1,00                     | 101 493,20            | 101 493,20                  |
| N 1A-21-2 | Revizní šachta C13 - podzemní jednokomor. monolit. objekt z vodostavného ŽB C30/37 XA1 neprav. potrubí s max. světlými rozměry 1,26x1,98m. Sv. výška šachty činí 2,05m. Tloušťka stěn a dna šachty je 300 mm. Dno šachty bude vyplněno výplňovým betonem C30/37 XA1. Ve dně bude vyvýšená přelivná hrana a korytna výšky 1/2 DN se 2 kapsovými stupadly. Šachta je zastropena ŽB strop deskou tl.250mm s otvorem provedenou jako stavební prefabrikát. Otvor bude vybaven kapsovým PEHD stupadlem. Do monolitického stěny šachty bude osazen rovněž stupadlo kapsových a žebříkových s PE povlakem. Vstup do šachty bude osazen vývrt. přelivkem a podbetonovaním a ocelitovým poklopem DN600 tl.D400 včetně úpravy zhlaví. Na přílohu bude osazena šach. vložka SKL DN1600-vak z trubky DN1600. Celý vnitřní povrch šachty bude natřen 2x ochranným uzavíracím nátěrovým systémem proti splásk.vodám. Na stropní desce bude proveden spádový beton C12/15 v tl.50-100 mm. Celá komora bude obložena izolací proti vodě 2x asf. lepenka+3x penetr nátěr. Všechny prostory a spoje budou vodotěsné. | kus            | 0,00            | 0,00            | 1,00                       | 1,00                     | 107 822,70            | 107 822,70                  |

| Poř.                                          | Popis položky   | m.j. | Množství<br>ZDS | Množství<br>RDS | Množství<br>revize č.2-RDS | Rozšíř.<br>revize č.2-RDS | Jedn. cena<br>Kč/m.j. | Celková cena rozšíř.<br>Kč |
|-----------------------------------------------|---|------|-----------------|-----------------|----------------------------|---------------------------|-----------------------|----------------------------|
| N 1A-21-3                                     | Revizní šachta C14 - podzemní jednokomor. monolit. objekt z vodotěsného ŽB C30/37 XA1 nepr. pudrosu s max. světelnými rozměry 1,50x1,85m. Sv. výška šachty činí 1,53m. Tloušťka stěn a dna šachty je 300 mm. Dno šachty bude vyplněno výpůjčkovým betonem C30/37 XA1. Ve dně bude vytyčována přímá hrana a klyněty výšky 1/2 DN se 2 kapsovými stupadly. Šachta je zastropena ŽB strop deskou tl.250mm s otvorem provedenou jako stavební prefabrikát. Otvor bude vybaven kapsovým PEHD stupadlem. Do monolitické stěny šachty bude osazeno rovněž stupadlo kapsové PEHD a 1ks stupadlo žebříkové s PE povlakem. Vstup do šachty bude osazen výporn. prstencem s podbetonováním a celotělným poklopem DN600 tř.D400 včetně úpravy zhlaví. Na přílohu i odtoku bude osazena šach. vložka SKL DN1200+sek z trauby DN1200. Celý vnitřní povrch šachty bude natřen 2x ochranným uzavíracím nátěrovým systémem proti spalčkovým vodám. Na stropní desce bude proveden spádový beton C12/15 v tl.50-100 mm. Celá komora bude obšlena izolací proti vodě 2x asf. lepenka+3x penetr nátěr. Všechny propustky a spoje budou vodotěsné. | kus  | 0,00            | 0,00            | 1,00                       | 1,00                      | 63 534,97             | 63 534,97                  |
| N 1A-21-4                                     | Revizní šachta C15 - podzemní jednokomor. monolit. objekt z vodotěsného ŽB C30/37 XA1 nepr. pudrosu s max. světelnými rozměry 1,50x1,85m. Sv. výška šachty činí 1,75m. Tloušťka stěn a dna šachty je 300 mm. Dno šachty bude vyplněno výpůjčkovým betonem C30/37 XA1. Ve dně bude vytyčována přímá hrana a klyněty výšky 1/2 DN se 2 kapsovými stupadly. Šachta je zastropena ŽB strop deskou tl.250mm s otvorem provedenou jako stavební prefabrikát. Otvor bude vybaven kapsovým PEHD stupadlem. Do monolitické stěny šachty bude osazeno rovněž stupadlo kapsové PEHD a 2ks stupadlo žebříkové s PE povlakem. Vstup do šachty bude osazen výporn. prstencem s podbetonováním a celotělným poklopem DN600 tř.D400 včetně úpravy zhlaví. Na přílohu i odtoku bude osazena šach. vložka SKL DN1200+sek z trauby DN1200. Celý vnitřní povrch šachty bude natřen 2x ochranným uzavíracím nátěrovým systémem proti spalčkovým vodám. Na stropní desce bude proveden spádový beton C12/15 v tl.50-100 mm. Celá komora bude obšlena izolací proti vodě 2x asf. lepenka+3x penetr nátěr. Všechny propustky a spoje budou vodotěsné. | kus  | 0,00            | 0,00            | 1,00                       | 1,00                      | 97 270,32             | 97 270,32                  |
| N 1A-21-5                                     | Revizní šachta C17 - podzemní jednokomor. monolit. objekt z vodotěsného ŽB C30/37 XA1 nepr. pudrosu s max. světelnými rozměry 1,50x1,85m. Sv. výška šachty činí 2,00m. Tloušťka stěn a dna šachty je 300 mm. Dno šachty bude vyplněno výpůjčkovým betonem C30/37 XA1. Ve dně bude vytyčována přímá hrana a klyněty výšky 1/2 DN se 2 kapsovými stupadly. Šachta je zastropena ŽB strop deskou tl.250mm s otvorem provedenou jako stavební prefabrikát. Otvor bude vybaven kapsovým PEHD stupadlem. Do monolitické stěny šachty bude osazeno rovněž stupadlo kapsové PEHD a 2ks stupadlo žebříkové s PE povlakem. Vstup do šachty bude osazen výporn. prstencem s podbetonováním a celotělným poklopem DN600 tř.D400 včetně úpravy zhlaví. Na přílohu i odtoku bude osazena šach. vložka SKL DN1200+sek z trauby DN1200. Celý vnitřní povrch šachty bude natřen 2x ochranným uzavíracím nátěrovým systémem proti spalčkovým vodám. Na stropní desce bude proveden spádový beton C12/15 v tl.50-100 mm. Celá komora bude obšlena izolací proti vodě 2x asf. lepenka+3x penetr nátěr. Všechny propustky a spoje budou vodotěsné. | kus  | 0,00            | 0,00            | 1,00                       | 1,00                      | 151 095,59            | 151 095,59                 |
| N 1A-21-6                                     | Revizní šachta C18 - podzemní jednokomor. monolit. objekt z vodotěsného ŽB C30/37 XA1 se světelnými rozměry 1,00x1,75m. Sv. výška šachty činí 2,40m. Tloušťka stěn a dna šachty je 300 mm. Dno šachty bude vyplněno výpůjčkovým betonem C30/37 XA1. Ve dně bude vytyčována přímá hrana a klyněty výšky 1/2 DN se 2 kapsovými stupadly. Šachta je zastropena ŽB strop deskou tl.250mm s otvorem provedenou jako stavební prefabrikát. Otvor bude vybaven kapsovým PEHD stupadlem. Do monolitické stěny šachty bude osazeno rovněž stupadlo kapsové PEHD a 4ks stupadlo žebříkové s PE povlakem. Vstup do šachty bude osazen výporn. prstencem s podbetonováním a celotělným poklopem DN600 tř.D400 včetně úpravy zhlaví. Na přílohu i odtoku bude osazena šach. vložka SKL DN1100+sek z trauby DN1100. Celý vnitřní povrch šachty bude natřen 2x ochranným uzavíracím nátěrovým systémem proti spalčkovým vodám. Na stropní desce bude proveden spádový beton C12/15 v tl.50-100 mm. Celá komora bude obšlena izolací proti vodě 2x asf. lepenka+3x penetr nátěr. Všechny propustky a spoje budou vodotěsné.                   | kus  | 0,00            | 0,00            | 1,00                       | 1,00                      | 112 329,24            | 112 329,24                 |
| 95                                            | Zaplnění stáv. potrubí a šachet poplaskovanou suspenzí   | m3   | 173,790         | 173,790         | 173,790                    | 0,000                     | 1 736,20              | 0,00                       |
| 96                                            | Kanalizační potrubí PP UR 2 plně železo De/DN 335/300 S/N10 DIN 16961   | m    | 45,185          | 54,480          | 54,480                     | 0,000                     | 807,86                | 0,00                       |
| 97                                            | Kanalizační potrubí PP UR 2 plně železo De/DN 600/500 S/N10 DIN 16961   | m    | 103,474         | 103,474         | 103,474                    | 0,000                     | 3 110,30              | 0,00                       |
| 98                                            | Trauby z odfektního litého skloaminátu DN800, PN1, S/N10000 dle DIN 19585   | m    | 131,891         | 131,891         | 131,891                    | 0,000                     | 3 955,56              | 0,00                       |
| 99                                            | Trauby z odfektního litého skloaminátu DN800, PN1, S/N10000 dle DIN 19585   | m    | 33,288          | 33,288          | 33,288                     | 0,000                     | 6 918,90              | 0,00                       |
| 100                                           | Trauby z odfektního litého skloaminátu DN1100, PN1, S/N10000 dle DIN 19585   | m    | 221,940         | 221,940         | 221,940                    | 0,000                     | 10 154,80             | 0,00                       |
| 101                                           | Trauby z odfektního litého skloaminátu DN1200, PN1, S/N10000 dle DIN 19585   | m    | 158,979         | 158,979         | 148,300                    | -10,679                   | 12 326,20             | -131 943,80                |
| 102                                           | Trauby z odfektního litého skloaminátu DN1800, PN1, S/N10000 dle DIN 19585   | m    | 15,844          | 15,844          | 15,844                     | 0,000                     | 20 980,80             | 0,00                       |
| 103                                           | Trauba kamenná glazov. se spoj DN 300 mm   | m    | 71,700          | 71,700          | 71,700                     | 0,000                     | 1 130,50              | 0,00                       |
| 104                                           | Trauba kamenná glazov. se spoj DN 400 mm   | m    | 149,743         | 149,743         | 149,743                    | 0,000                     | 2 002,36              | 0,00                       |
| Tržební vedení celkem :                       |   |      |                 |                 |                            |                           |                       | 378 023,84                 |
| Bourání konstrukcí :                          |   |      |                 |                 |                            |                           |                       |                            |
| 105                                           | Vybourání kan. rámu a podkop. plochy do 0,3 m2   | kus  | 23,000          | 23,000          | 23,000                     | 0,000                     |                       | 0,00                       |
| 106                                           | Výšleň potrubí stávající odšachování kanalizace v šachet   | m    | 1 137,000       | 1 137,000       | 1 137,000                  | 0,000                     |                       | 0,00                       |
| 107                                           | Vodorovné přepravy vybouraných hmot po suchu na skládku vč. uložení   | t    | 0,532           | 0,532           | 0,532                      | 0,000                     |                       | 0,00                       |
| 108                                           | Poplatek za skládku stavební suř   | t    | 0,532           | 0,532           | 0,532                      | 0,000                     |                       | 0,00                       |
| Bourání konstrukcí celkem :                   |   |      |                 |                 |                            |                           |                       | 0,00                       |
| DOPOČKY PRO DOMOVNÍ PŘÍPOJKY A ULIČNÍ VYPUSTI |   |      |                 |                 |                            |                           |                       |                            |
| Zemní práce                                   |   |      |                 |                 |                            |                           |                       |                            |
| 109                                           | Čerpání vody, včetně zaplňování potřebného počtu provaznic a základních řasopad, zřízení řasopadů jímek s potrubí, zaplňování povolení k vypouštění, odvedení vyčerpané vody, poplatků za její vypouštění, potřebné obsluhy a pohotovostní služby.   | lpl  | 1,000           | 1,000           | 1,000                      | 0,000                     | 13 136,30             | 0,00                       |
| 110                                           | Bourání konstrukcí z betonu   | m3   | 8,245           | 8,245           | 8,245                      | 0,000                     | 1 725,00              | 0,00                       |
| 111                                           | Hroubení rýh šířky do 200 cm v hor. tř. 1-4 zaplavených i nezaplavených s urovněním dna do předepsaného profilu a spádu, s přehozením výkopu na příslušný terén na vzdálenost do 5 m od podléhající rýhy nebo s natáčením na dopravní vozidlo   | m3   | 1 381,947       | 1 414,320       | 1 439,310                  | 24,990                    | 102,20                | 2 553,96                   |
| 112                                           | Hroubení rýh šířky do 200 cm v hor. tř. 5-7 zaplavených i nezaplavených s urovněním dna do předepsaného profilu a spádu, s přehozením výkopu na příslušný terén na vzdálenost do 5 m od podléhající rýhy nebo s natáčením na dopravní vozidlo   | m3   | 88,209          | 90,280          | 91,870                     | 1,590                     | 942,10                | 1 467,94                   |
| 113                                           | Pažení a rozpažení stěn rýh hl. do 4m   | m2   | 2 792,880       | 2 843,800       | 2 895,480                  | 49,680                    | 33,20                 | 1 649,36                   |
| 114                                           | Odstěrnání pažení stěn rýh hl. do 4 m   | m2   | 2 792,880       | 2 843,800       | 2 895,480                  | 49,680                    | 6,30                  | 482,02                     |
| 115                                           | Svlék přemístění výkopu z hor. 1-4 do 4,0 m   | m3   | 780,071         | 777,880         | 791,620                    | 13,740                    | 2,70                  | 37,10                      |
| 116                                           | Svlék přemístění výkopu z hor. 5-7 do 4,0 m   | m3   | 48,915          | 48,930          | 50,320                     | 0,890                     | 4,00                  | 3,52                       |
| 117                                           | Svlék přemístění výkopu z hor. 5-7 do 4,0 m bourání   | m3   | 9,245           | 9,245           | 9,245                      | 0,000                     | 8,00                  | 0,00                       |
| 118                                           | Vodorovné přemístění výkopu z hor. 1-4 na místo předepsané a zpět vč. natáčení   | m3   | 580,004         | 623,860         | 636,900                    | 12,520                    | 78,80                 | 986,59                     |
| 119                                           | Vodorovné přemístění průmyslového výkopu z hor. 1-4 na skládku vč. uložení výkopu a případného poplatku za skládku   | m3   | 821,343         | 790,480         | 802,940                    | 12,460                    | 345,00                | 4 305,80                   |
| 120                                           | Vodorovné přemístění suř na skládku vč. uložení   | m3   | 9,245           | 9,245           | 9,245                      | 0,000                     | 345,00                | 0,00                       |
| 121                                           | Vodorovné přemístění průmyslového výkopu z hor. 5-7 na skládku vč. uložení výkopu a případného poplatku za skládku   | m3   | 88,209          | 90,280          | 91,870                     | 1,590                     | 345,00                | 548,55                     |
| 122                                           | Zásep jam, rýh, šachet se ztuhlými   | m3   | 1 121,208       | 1 143,340       | 1 165,310                  | 19,970                    | 108,80                | 2 172,74                   |
| 123                                           | Obvaz potrubí bez prokazání spárky   | m3   | 239,447         | 250,270         | 255,240                    | 4,970                     | 198,20                | 527,61                     |
| 125                                           | Vhodný zásepový materiál pro místní komunikace podle TP146, vhodné vyřezávací zeminy z výkopu a recyklatů dle TP146   | T    | 750,880         | 891,100         | 700,970                    | 0,870                     | 156,20                | 1 571,30                   |
| 126                                           | Šňůrkopisec frakce 8-16   | T    | 444,282         | 464,340         | 473,690                    | 9,220                     | 205,70                | 1 896,65                   |
| 127                                           | Šňůrkopisec frakce 0-63 A   | T    | 289,438         | 276,440         | 280,350                    | 3,950                     | 276,90                | 1 100,47                   |
| 128                                           | Poplatek za skládku stavební suř   | t    | 18,460          | 18,460          | 18,460                     | 0,000                     | 63,70                 | 0,00                       |
| Zemní práce celkem :                          |   |      |                 |                 |                            |                           |                       | 19 345,32                  |
| Připravování a přidružené práce               |   |      |                 |                 |                            |                           |                       |                            |
| 129                                           | Rozemínání zámkových potrubí pro pět kom. bez odvozu suř materiálu   | m2   | 151,200         | 164,350         | 167,880                    | 3,330                     | 70,20                 | 234,10                     |
| 130                                           | Odstěrnání podkladu pl. 200 m2 kam. tl. 8-10 cm   | m2   | 10,800          | 11,790          | 11,890                     | 0,240                     | 14,80                 | 3,60                       |
| 131                                           | Odstěrnání podkladu pl. 200 m2 kam. tl. 8-10 cm   | m2   | 182,000         | 176,100         | 179,650                    | 3,550                     | 23,90                 | 85,58                      |
| 132                                           | Odstěrnání podkladu nad 200 m2 kam. tl. 8-10 cm   | m2   | 456,200         | 445,190         | 440,450                    | -4,200                    | 19,80                 | 84,77                      |
| 133                                           | Odstěrnání podkladu nad 200 m2 kam. tl. 8-10 cm   | m2   | 456,200         | 445,190         | 440,450                    | -4,200                    | 23,90                 | 101,61                     |

| Poř.                                     | Popis položky                                                                                        | m.j. | Množství<br>ZDS | Množství<br>RDS | Množství<br>revize č.2-RDS | Pozice<br>revize č.2-RDS | Jedn. cena<br>Kč/m.j. | Celková cena rozdílu<br>Kč |
|------------------------------------------|---|------|-----------------|-----------------|----------------------------|--------------------------|-----------------------|----------------------------|
| 134                                      | Výhlední obrub ohodnotěných včetně odvozu na maldoponi a zpět                                        | m    | 48,000          | 52,000          | 52,000                     | 0,000                    | 119,40                | 0,00                       |
| 135                                      | Vodorovná doprava suší po suchu na skládku vč. ukládání                                              | t    | 297,230         | 297,460         | 301,230                    | 3,770                    | 139,30                | 525,10                     |
| 136                                      | Poplatek za skládku stavební suší                                                                    | 1    | 297,230         | 297,460         | 301,230                    | 3,770                    | 63,70                 | 240,15                     |
| Připravené a přidružené práce celkem :   |   |      |                 |                 |                            |                          |                       |                            |
| suší - živice                            |   |      |                 |                 |                            |                          |                       |                            |
| 137                                      | Odstřelení podkladu p.l. do 200 m2, živice tl. 10 cm                                                 | m2   | 10,800          | 11,750          | 11,690                     | 0,240                    | 99,50                 | 23,88                      |
| 138                                      | Odstřelení podkladu nad 200 m2, živice tl. 10 cm                                                     | m2   | 499,200         | 445,190         | 449,450                    | 4,260                    | 73,00                 | 310,98                     |
| 139                                      | Fritování krytu p.l. do 500 m2 pruh do 75 cm, 1,5 cm                                                 | m2   | 883,110         | 858,110         | 855,920                    | 2,190                    | 73,00                 | 570,13                     |
| 140                                      | Řezání stávajícího železného krytu tl. do 5 cm                                                       | m    | 720,000         | 698,650         | 703,740                    | 7,090                    | 73,00                 | 517,57                     |
| 141                                      | Řezání stávajícího železného krytu tl. do 5 cm zařídit stávající apar. estalovou zábrankou a posypem | m    | 720,000         | 698,650         | 703,740                    | 7,090                    | 92,80                 | 658,68                     |
| 142                                      | Vodorovná doprava suší po suchu na skládku vč. ukládání                                              | t    | 160,083         | 155,560         | 157,050                    | 1,490                    | 139,30                | 203,38                     |
| 143                                      | Poplatek za rozložení                                                                                | 1    | 160,083         | 155,560         | 157,050                    | 1,490                    | 106,20                | 155,06                     |
| a suší - živice celkem :                 |   |      |                 |                 |                            |                          |                       |                            |
| Podkladní a vedlejší konstrukce          |   |      |                 |                 |                            |                          |                       |                            |
| 144                                      | Ležba pod potrubí ze štrkopluku do 63 mm                                                             | m3   | 57,942          | 64,580          | 65,240                     | 1,660                    | 477,70                | 792,08                     |
| 145                                      | Desky podkladní pod šachty C12/15 tl.10cm                                                            | m3   | 48,872          | 40,370          | 40,370                     | 0,000                    | 3 264,20              | 0,00                       |
| 146                                      | Stisky pro potrubí z betonu C 12/15                                                                  | m3   | 6,240           | 5,370           | 5,370                      | 0,000                    | 3 264,20              | 0,00                       |
| Podkladní a vedlejší konstrukce celkem : |   |      |                 |                 |                            |                          |                       |                            |
| Trubní vedení                            |   |      |                 |                 |                            |                          |                       |                            |
| 147                                      | Montáž trub kamenných, prýž. kroužek DN 150                                                          | m    | 195,300         | 188,200         | 147,300                    | -30,900                  | 245,50                | -5 130,05                  |
| N 1A-5-1                                 | Montáž trub kamenných, prýž. kroužek DN 200                                                          | m    | 0,000           | 0,000           | 20,800                     | 20,800                   | 321,50                | 6 720,60                   |
| 148                                      | Montáž tvarov. kamenn. jednoos. prýž. kr. DN 150                                                     | kus  | 80,000          | 72,000          | 95,000                     | -5,000                   | 195,10                | -1 170,80                  |
| N 1A-4-2                                 | Montáž tvarov. kamenn. jednoos. prýž. kr. DN 200                                                     | kus  | 0,000           | 0,000           | 8,000                      | 8,000                    | 240,85                | 1 928,80                   |
| 149                                      | Montáž tvarov. kamenn. odboč. prýž. krouž. DN 300                                                    | kus  | 16,000          | 12,000          | 12,000                     | 0,000                    | 749,70                | 0,00                       |
| 150                                      | Montáž tvarov. kamenn. odboč. prýž. krouž. DN 400                                                    | kus  | 24,000          | 24,000          | 25,000                     | 1,000                    | 882,40                | 882,40                     |
| 151                                      | Montáž trub z tvrdého PVC a PP, gumový kroužek, DN 150                                               | m    | 321,890         | 358,890         | 266,700                    | -92,190                  | 37,20                 | -3 426,12                  |
| 3.53 - 27                                | Montáž trub z tvrdého PVC a PP, gumový kroužek, DN 200                                               | m    | 0,000           | 0,000           | 66,190                     | 66,190                   | 42,50                 | 2 809,25                   |
| 1.02 - 00                                | Montáž trub z tvrdého PVC a PP, gumový kroužek, DN 300                                               | m    | 0,000           | 0,000           | 35,200                     | 35,200                   | 47,80                 | 1 682,56                   |
| 152                                      | Montáž tvarovek jednoos. z PVC a PP gum. kroužek DN 150                                              | kus  | 150,000         | 112,000         | 94,000                     | -16,000                  | 148,00                | -2 352,00                  |
| N 1A-10-1                                | Montáž tvarovek jednoos. z PVC a PP gum. kroužek DN 200                                              | kus  | 0,000           | 0,000           | 16,000                     | 16,000                   | 240,25                | 3 853,80                   |
| 1.02-00                                  | Montáž tvarovek jednoos. z PVC a PP gum. kroužek DN 300                                              | kus  | 0,000           | 0,000           | 6,990                      | 6,990                    | 47,80                 | 286,80                     |
| 153                                      | Montáž tvarovek odboč. z PVC a PP gumový kroužek DN 250 a DN300                                      | kus  | 6,000           | 5,000           | 5,000                      | 0,000                    | 378,20                | 0,00                       |
| 154                                      | Montáž tvarovek odboč. z PVC a PP gumový kroužek DN 500                                              | kus  | 4,000           | 3,000           | 3,000                      | 0,000                    | 975,30                | 0,00                       |
| 155                                      | Zkouška těsnosti kanalizační potrubí vč. šachet DN do 200, vodou, vč. uložení konců potrubí          | m    | 517,200         | 527,000         | 535,200                    | 8,200                    | 39,80                 | 326,16                     |
| 156                                      | Přepojení, popř. výklopné úpravy stáv. vpusť                                                         | kus  | 30,000          | 19,000          | 19,000                     | 0,000                    | 2 176,10              | 0,00                       |
| 157                                      | Oblakování potrubí nebo závla stávk. betonem C12/15                                                  | m3   | 59,961          | 51,910          | 51,910                     | 0,000                    | 2 773,20              | 0,00                       |
| 158                                      | Přetřikování ušší vpusť s odletem DN150, šlincová mříž                                               | kus  | 17,000          | 17,000          | 17,000                     | 0,000                    | 11 477,70             | 0,00                       |
| 159                                      | Náprava připojení přípojky univerzální mechanickou spojkou mříž PN10                                 | kus  | 37,000          | 42,000          | 44,000                     | 2,000                    | 1 924,00              | 3 848,00                   |
| 160                                      | Náprava připojení přípojky univerzální mechanickou spojkou mříž PN10                                 | kus  | 85,000          | 48,000          | 50,000                     | 2,000                    | 2 176,10              | 4 352,20                   |
| 161                                      | Kanalizační potrubí PP UR 2 pňk šebro DN170/150 mm SN 10                                             | m    | 361,837         | 392,170         | 291,500                    | -100,670                 | 339,70                | -34 167,80                 |
| N 1A-6-7                                 | Kanalizační potrubí PP UR 2 pňk šebro DN 200mm SN 10                                                 | m    | 0,000           | 0,000           | 72,260                     | 72,260                   | 593,54                | 43 390,19                  |
| 3.53 - 41                                | Kanalizační potrubí PP UR 2 pňk šebro DN 300mm SN 10                                                 | m    | 0,000           | 0,000           | 38,470                     | 38,470                   | 907,80                | 34 916,37                  |
| 162                                      | Odbočka kanalizační PVC DN 300/150                                                                   | kus  | 0,000           | 0,000           | 3,050                      | 3,050                    | 825,30                | -1 975,36                  |
| N 1A-11-7                                | Odbočka kanalizační PVC DN 300/200                                                                   | kus  | 0,000           | 0,000           | 3,050                      | 3,050                    | 825,30                | -14 142,38                 |
| 163                                      | Odbočka kanalizační PVC DN 500/150                                                                   | kus  | 4,000           | 3,000           | 3,600                      | 0,000                    | 5 095,30              | 0,00                       |
| 164                                      | Koleno kanalizační PVC DN 150/80°                                                                    | kus  | 38,570          | 14,210          | 14,210                     | 0,000                    | 87,80                 | 0,00                       |
| 165                                      | Koleno kanalizační PVC DN 150/90°                                                                    | kus  | 38,570          | 14,210          | 14,210                     | 0,000                    | 87,80                 | 0,00                       |
| 166                                      | Koleno kanalizační PVC DN 150/90°                                                                    | kus  | 37,555          | 42,830          | 19,290                     | -23,340                  | 87,70                 | -1 880,12                  |
| 167                                      | Koleno kanalizační PVC DN 150/90°                                                                    | kus  | 37,555          | 42,830          | 19,290                     | -23,340                  | 71,70                 | -1 873,48                  |
| 1.02-1-2                                 | Koleno kanalizační PVC DN 200/90°                                                                    | kus  | 0,000           | 0,000           | 8,120                      | 8,120                    | 1 039,70              | 8 442,35                   |
| N 1A-9-20                                | Koleno kanalizační PVC DN 200/90°                                                                    | kus  | 0,000           | 0,000           | 8,120                      | 8,120                    | 1 039,70              | 8 522,14                   |
| N 1A-9-9                                 | Koleno kanalizační PVC DN 300/90°                                                                    | kus  | 0,000           | 0,000           | 3,050                      | 3,050                    | 3 187,10              | 9 550,86                   |
| N 1A-4-10                                | Koleno kanalizační PVC DN 300/90°                                                                    | kus  | 0,000           | 0,000           | 3,050                      | 3,050                    | 3 187,10              | 9 550,86                   |
| 168                                      | Troubka kamenná glazov. DN 150 mm                                                                    | m    | 198,230         | 170,720         | 149,510                    | -21,210                  | 307,00                | -7 147,77                  |
| N 1A-4-3                                 | Troubka kamenná glazov. DN 200 mm                                                                    | m    | 0,000           | 0,000           | 21,210                     | 21,210                   | 821,65                | 19 585,47                  |
| 169                                      | Oblouk kamenný s těsněním DN 150 mm 30°, 45°                                                         | kus  | 82,930          | 82,930          | 64,980                     | -2,050                   | 588,80                | 789,26                     |
| N 1A-5-4                                 | Oblouk kamenný s těsněním DN150mm 90°                                                                | kus  | 0,000           | 0,000           | 8,120                      | 8,120                    | 810,65                | 6 540,87                   |
| 170                                      | Oblouk kamenný s těsněním DN150mm 90°                                                                | kus  | 9,135           | 5,080           | 5,080                      | 0,000                    | 368,10                | 0,00                       |
| 171                                      | Oblouk kamenný s těsněním DN150mm 90°                                                                | kus  | 9,135           | 5,080           | 5,080                      | 0,000                    | 368,80                | 0,00                       |
| 172                                      | Odbočka kam. jedno. DN 300/150                                                                       | kus  | 18,240          | 12,180          | 10,150                     | -2,030                   | 2 062,00              | -4 185,60                  |
| 173                                      | Odbočka kam. jedno. DN 400/150                                                                       | kus  | 24,380          | 24,380          | 23,350                     | -1,030                   | 3 420,70              | -3 454,91                  |
| N 1A-5-5                                 | Odbočka kam. jedno. DN 300/200                                                                       | kus  | 0,000           | 0,000           | 2,030                      | 2,030                    | 2 955,84              | 6 002,38                   |
| N 1A-4-5                                 | Odbočka kam. jedno. DN 400/200                                                                       | kus  | 0,000           | 0,000           | 2,030                      | 2,030                    | 4 802,17              | 9 802,28                   |
| Trubní vedení celkem :                   |   |      |                 |                 |                            |                          |                       |                            |
| Bourání konstrukcí                       |   |      |                 |                 |                            |                          |                       |                            |
| 174                                      | Vybourání kanál. rímů a poklopů plochy do 0,3 m2                                                     | kus  | 17,000          | 17,000          | 17,000                     | 0,000                    |                       | 0,00                       |
| 175                                      | Vodorovná doprava vybouraných hmot po suchu na skládku vč. ukládání                                  | t    | 0,408           | 0,408           | 0,408                      | 0,000                    |                       | 0,00                       |
| 176                                      | Poplatek za skládku stavební suší                                                                    | t    | 0,408           | 0,408           | 0,408                      | 0,000                    |                       | 0,00                       |
| Bourání konstrukcí celkem :              |   |      |                 |                 |                            |                          |                       |                            |
| OPRAVY MÍSTNÍCH KOMUNIKACÍ PO PŘEKOPECH  |   |      |                 |                 |                            |                          |                       |                            |
| Komunikace                               |   |      |                 |                 |                            |                          |                       |                            |
| 177                                      | Podklad ze štrkopluku po zhrubnutí tloušťky 4 cm                                                     | m2   | 10,800          | 11,750          | 11,690                     | 0,240                    | 26,50                 | 6,36                       |
| 178                                      | Podklad ze štrkopluku po zhrubnutí tloušťky 20 cm                                                    | m2   | 2 164,500       | 2 100,690       | 2 104,950                  | 4,260                    | 119,40                | 508,84                     |
| 179                                      | Podklad ze štrkopluku po zhrubnutí tloušťky 15 cm                                                    | m2   | 188,853         | 203,980         | 200,630                    | 3,570                    | 139,30                | 497,30                     |
| 180                                      | Podklad ze štrkopluku po zhrubnutí tloušťky 20 cm                                                    | m2   | 2 164,500       | 2 100,690       | 2 104,950                  | 4,260                    | 159,20                | 678,19                     |
| 181                                      | Podklad kamen. obl. estaltem tl. 1 do 3 m, tl. 5 cm                                                  | m2   | 2 164,500       | 2 100,690       | 2 104,950                  | 4,260                    | 252,10                | 1 079,95                   |
| 182                                      | Postřik živčiny infiltr. + posyp, saziti 1,5 kg/m2                                                   | m2   | 2 164,500       | 2 100,690       | 2 104,950                  | 4,260                    | 25,20                 | 124,38                     |
| 183                                      | Postřik živčiny spojovací z saziti 0,5-0,7 kg/m2                                                     | m2   | 2 787,950       | 2 778,710       | 2 784,520                  | 7,810                    | 28,60                 | 206,06                     |
| 184                                      | Asf. beton dle AC08 tl. 30mm -3cm                                                                    | m2   | 21,800          | 23,510          | 23,960                     | 0,450                    | 220,30                | 105,74                     |
| 185                                      | Beton sařit. ABJ/ABS/ABH tl. 2 do 3 m, tl. 5 cm                                                      | m2   | 2 787,950       | 2 778,710       | 2 784,520                  | 7,810                    | 272,00                | 2 124,32                   |
| 186                                      | Kladení zemkové dlažby tl. 8 cm do drát. tl. 4 cm bez došlých materiálů                              | m2   | 178,153         | 191,300         | 194,640                    | 3,340                    | 484,40                | 1 551,10                   |
| 187                                      | Osažení ležat. obrub. bet. bez opr. kotev z B 12,5                                                   | m    | 133,000         | 137,000         | 137,000                    | 0,000                    | 182,40                | 0,00                       |
| 188                                      | Ořezání výbor. obrubníků všech kotev a výplní                                                        | m    | 133,000         | 137,000         | 137,000                    | 0,000                    | 78,00                 | 0,00                       |
| 189                                      | Ořezání výborní zámek dlaždice                                                                       | m2   | 178,153         | 191,300         | 194,640                    | 3,340                    | 55,70                 | 188,04                     |
| Komunikace celkem :                      |   |      |                 |                 |                            |                          |                       |                            |
| OPRAVY STÁTNÍCH KOMUNIKACÍ PO PŘEKOPECH  |   |      |                 |                 |                            |                          |                       |                            |

| Pol.                      | Popis položky                                       | m.j. | Množství<br>ZDS | Množství<br>RDS | Množství<br>revize č.2-RDS | Rozdíl<br>revize č.2-RDS | Jedn. cena<br>Kč/m.j. | Celková cena rozdílu<br>Kč |
|---------------------------|-----------------------------------------------------|------|-----------------|-----------------|----------------------------|--------------------------|-----------------------|----------------------------|
| <b>Komunikace</b>         |                                                     |      |                 |                 |                            |                          |                       |                            |
| 190                       | Podklad ze šláklaplatu po zhrubnutí tloušťky 20 cm  | m2   | 145,890         | 145,890         | 145,890                    | 0,000                    |                       | 0,00                       |
| 191                       | Podklad ze šláklodrti po zhrubnutí tloušťky 20 cm   | m2   | 145,890         | 145,890         | 145,890                    | 0,000                    |                       | 0,00                       |
| 192                       | Podklad kamenn. obl. asfaltem tl.1 do 3 m, tl.10 cm | m2   | 145,890         | 145,890         | 145,890                    | 0,000                    |                       | 0,00                       |
| 193                       | Podřík živitný infik. + posyp, asfalt 1,5 kg/m2     | m2   | 145,890         | 145,890         | 145,890                    | 0,000                    |                       | 0,00                       |
| 194                       | Podřík živitný spojovací z asfaltu 0,5-0,7 kg/m2    | m2   | 241,890         | 241,890         | 241,890                    | 0,000                    |                       | 0,00                       |
| 195                       | Beton asfalt. ABJ/ABS/ABH tl.1 do 3 m, tl. 5 cm     | m2   | 145,890         | 145,890         | 145,890                    | 0,000                    |                       | 0,00                       |
| 196                       | Beton asfalt. ABVH, tl.2 do 3 m, tl. 5 cm           | m2   | 241,890         | 241,890         | 241,890                    | 0,000                    |                       | 0,00                       |
| Komunikace celkem :       |                                                     |      |                 |                 |                            | 0,000                    |                       | 0,00                       |
| <b>Všeobecné položky</b>  |                                                     |      |                 |                 |                            |                          |                       |                            |
| 3                         | Realizační dokumentace                              | kg   |                 |                 |                            |                          |                       |                            |
| 11                        | Dokumentace skutečného provedení                    | kg   |                 |                 |                            | 0,473                    | 19 194,89             | 9 080,26                   |
| Všeobecné položky celkem: |                                                     |      |                 |                 |                            | 0,473                    | 5 887,59              | 2 787,77                   |
| <b>SO 1.02 CELKEM :</b>   |                                                     |      |                 |                 |                            |                          |                       | 11 868,03                  |
|                           |                                                     |      |                 |                 |                            |                          |                       | 485 347,85                 |